



DIRECTION GENERALE
DES SERVICES TECHNIQUES

Direction de l'Ecologie
et des Espaces Verts

opération

PARC BALNEAIRE DU PRADO

Récolement Réseaux

13008

échelle : 1/1000

date : mars 2001

SUBDIVISION CENTRE / SUD

D.E.E.V. 48 avenue Clot-Bey

13008 MARSEILLE

Tél. 91 55 25 39 - Fax. 91 55 37 76

Ingénieur en chef Directeur M. V. FRANCESCHI

Ingénieur en chef M. C. BOUCHERON

ANNEXE N°6

Légende

——— - E.U. (assainissement)

- - - - - E.P. (assainissement)

——— - Téléphone

■ - chambre P.T.T.


⊖ ⊞ - grille

□ ● ○ - regard

● - regard Jardin des Glisses

PARC BALNEAIRE DU PRADO

Repérage des planches

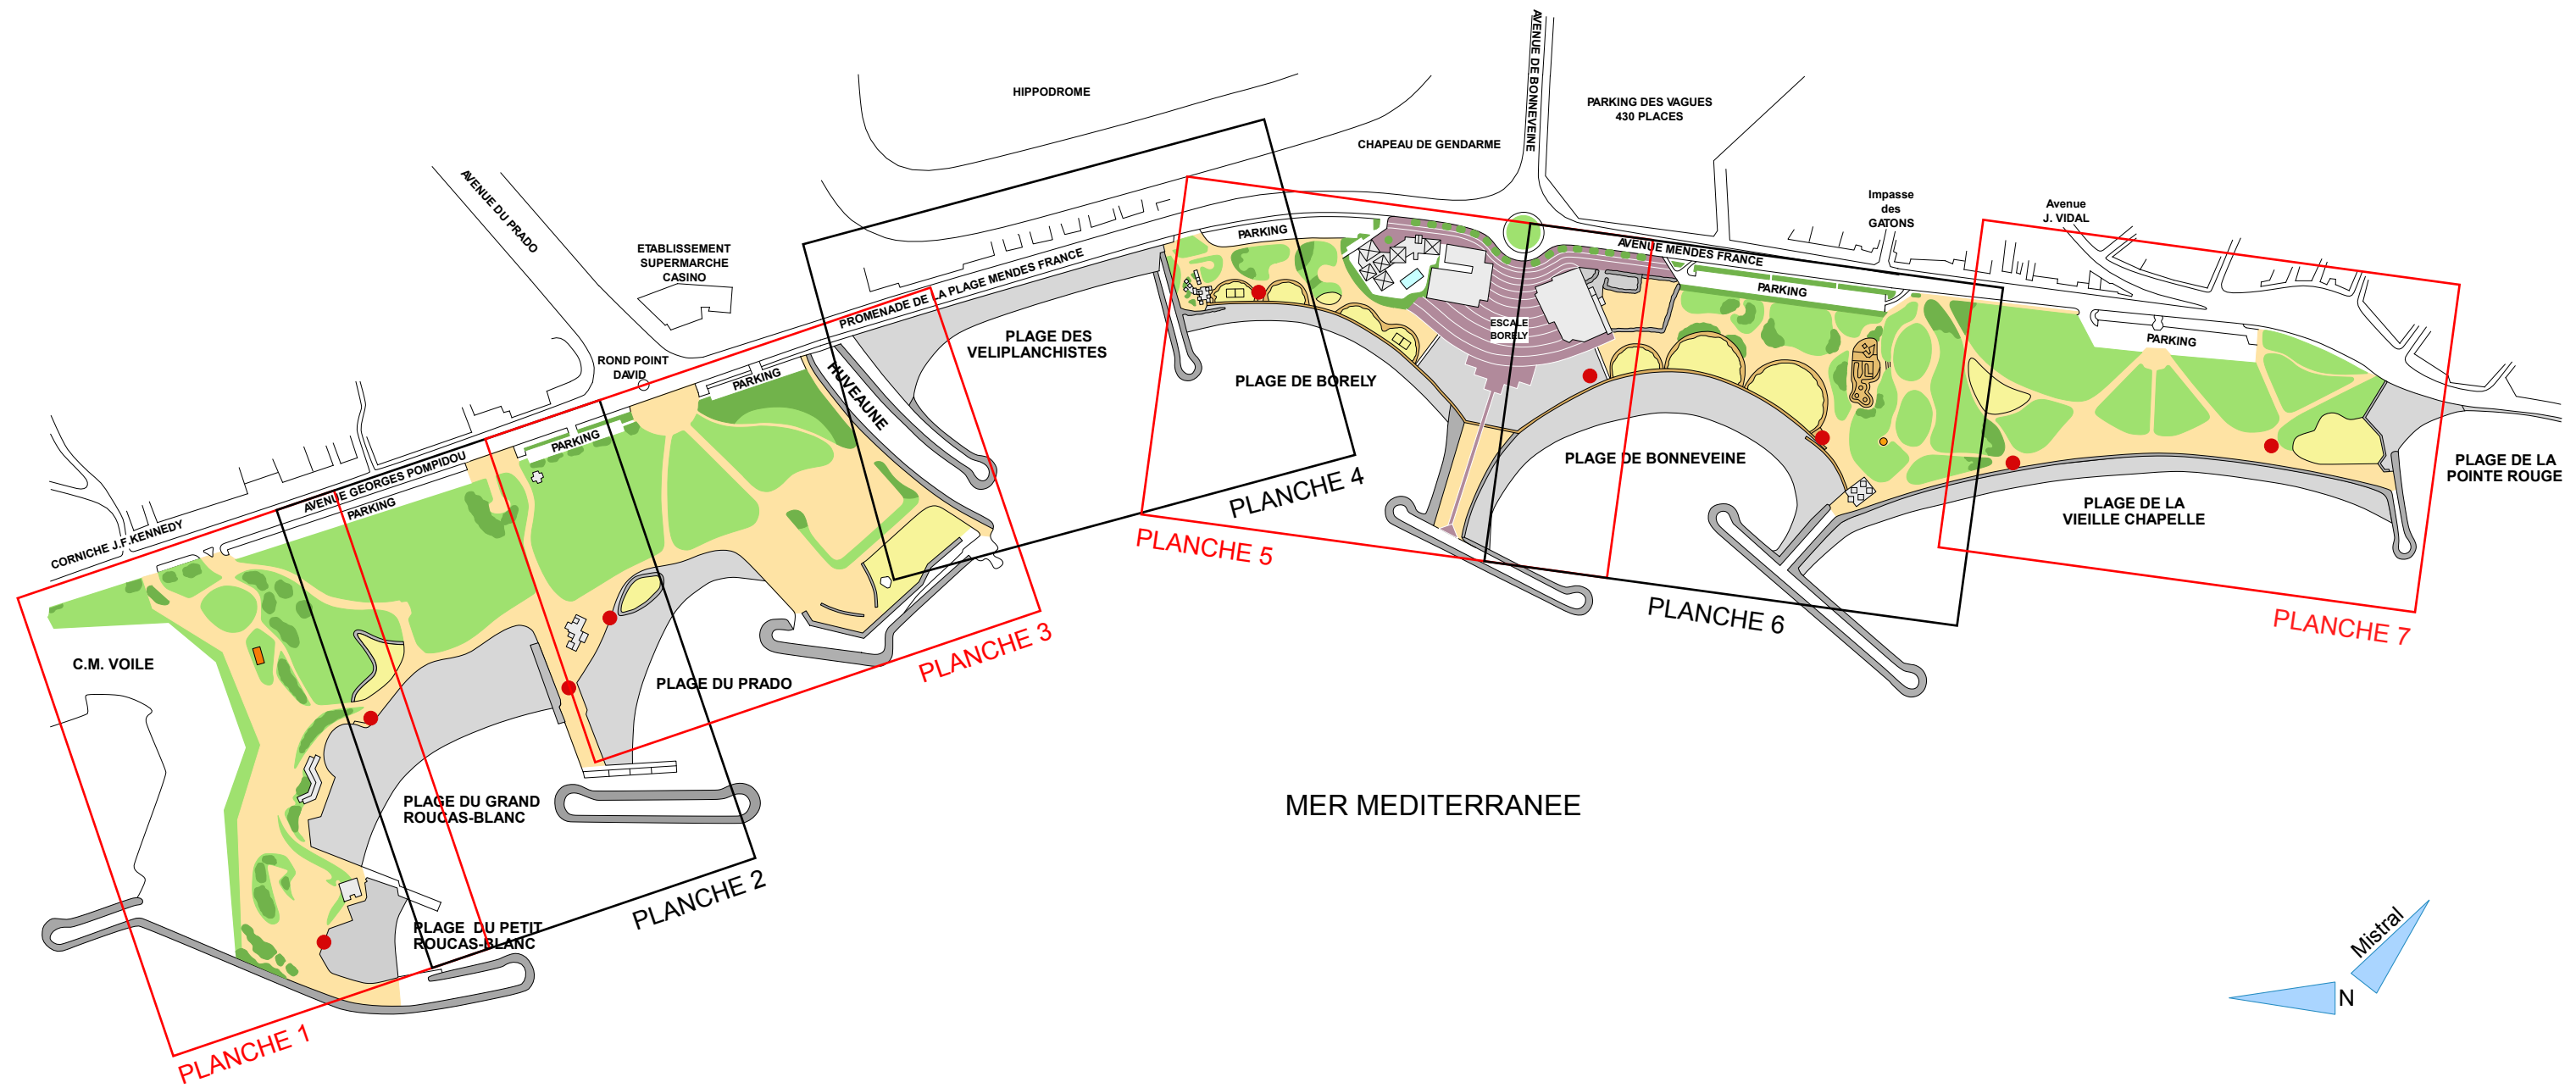

POMPIDOU

GEORGES

PROMENADE

Parking

fontaine

douche

GRAND ROUCAS BLANC
PLAGE
DU


PETIT ROUCAS BLANC
PLAGE
DU


monument


douche


CENTRE MUNICIPAL DE VOILE


PLANCHE 1

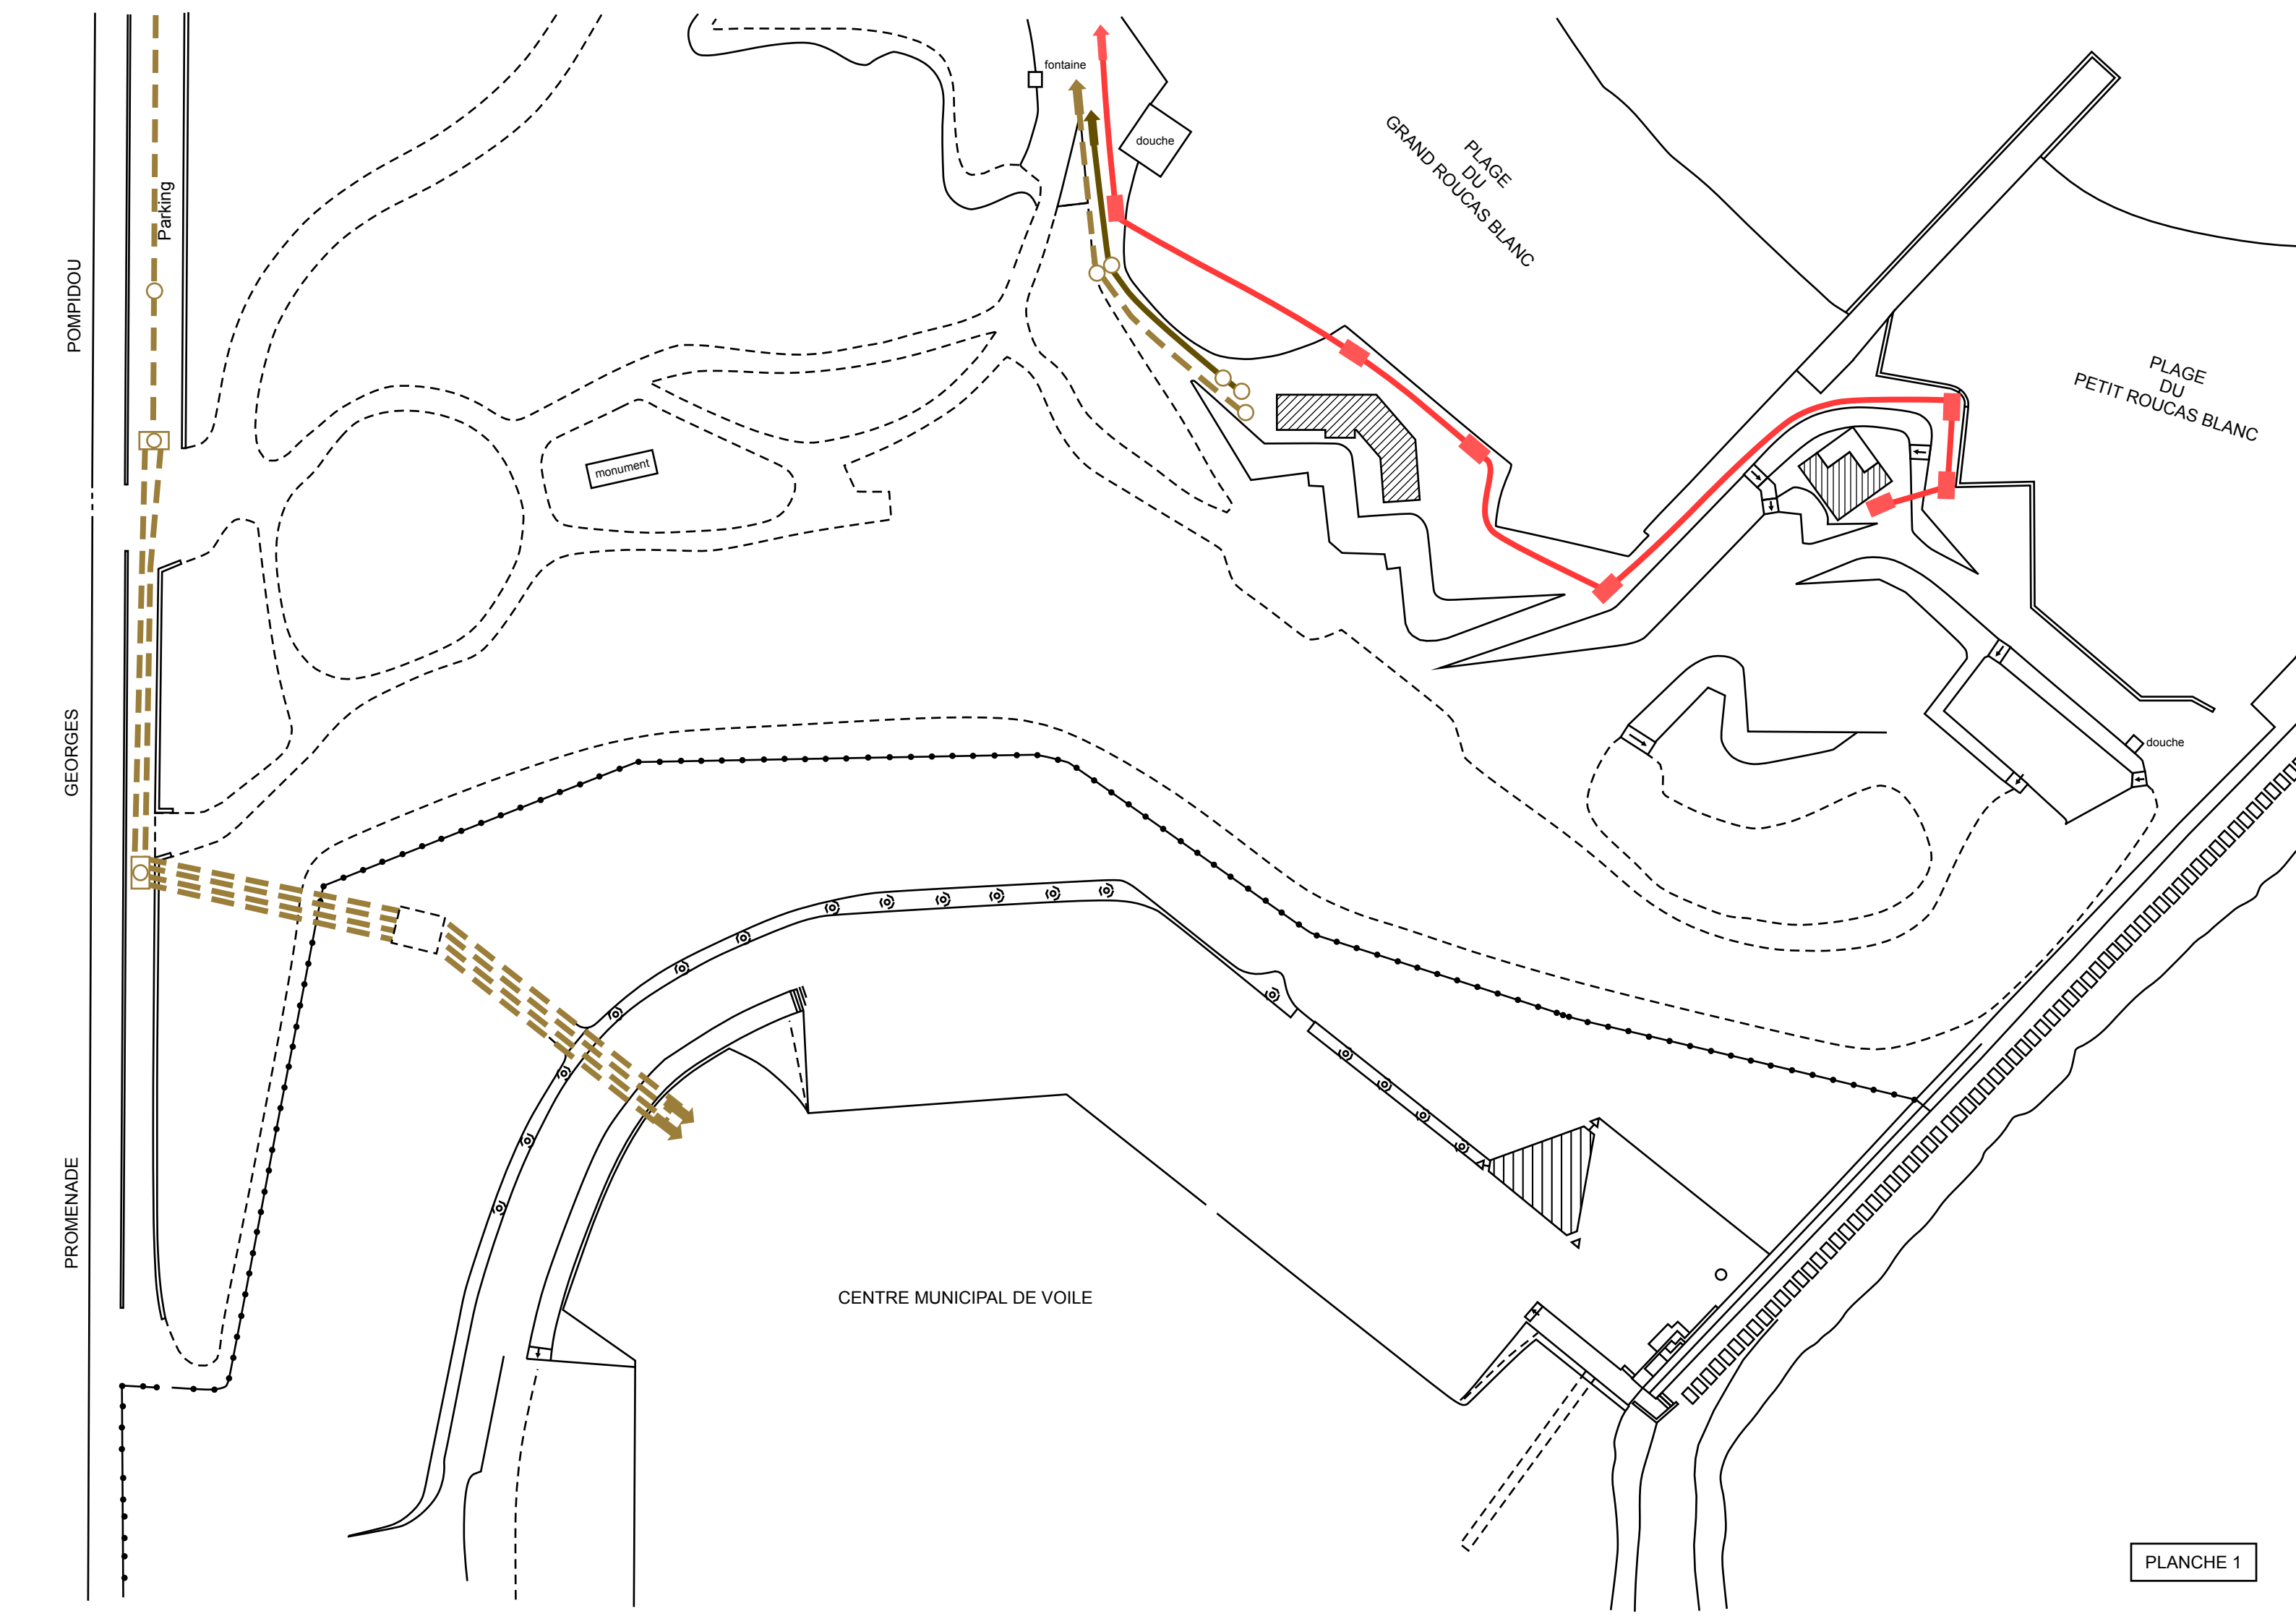

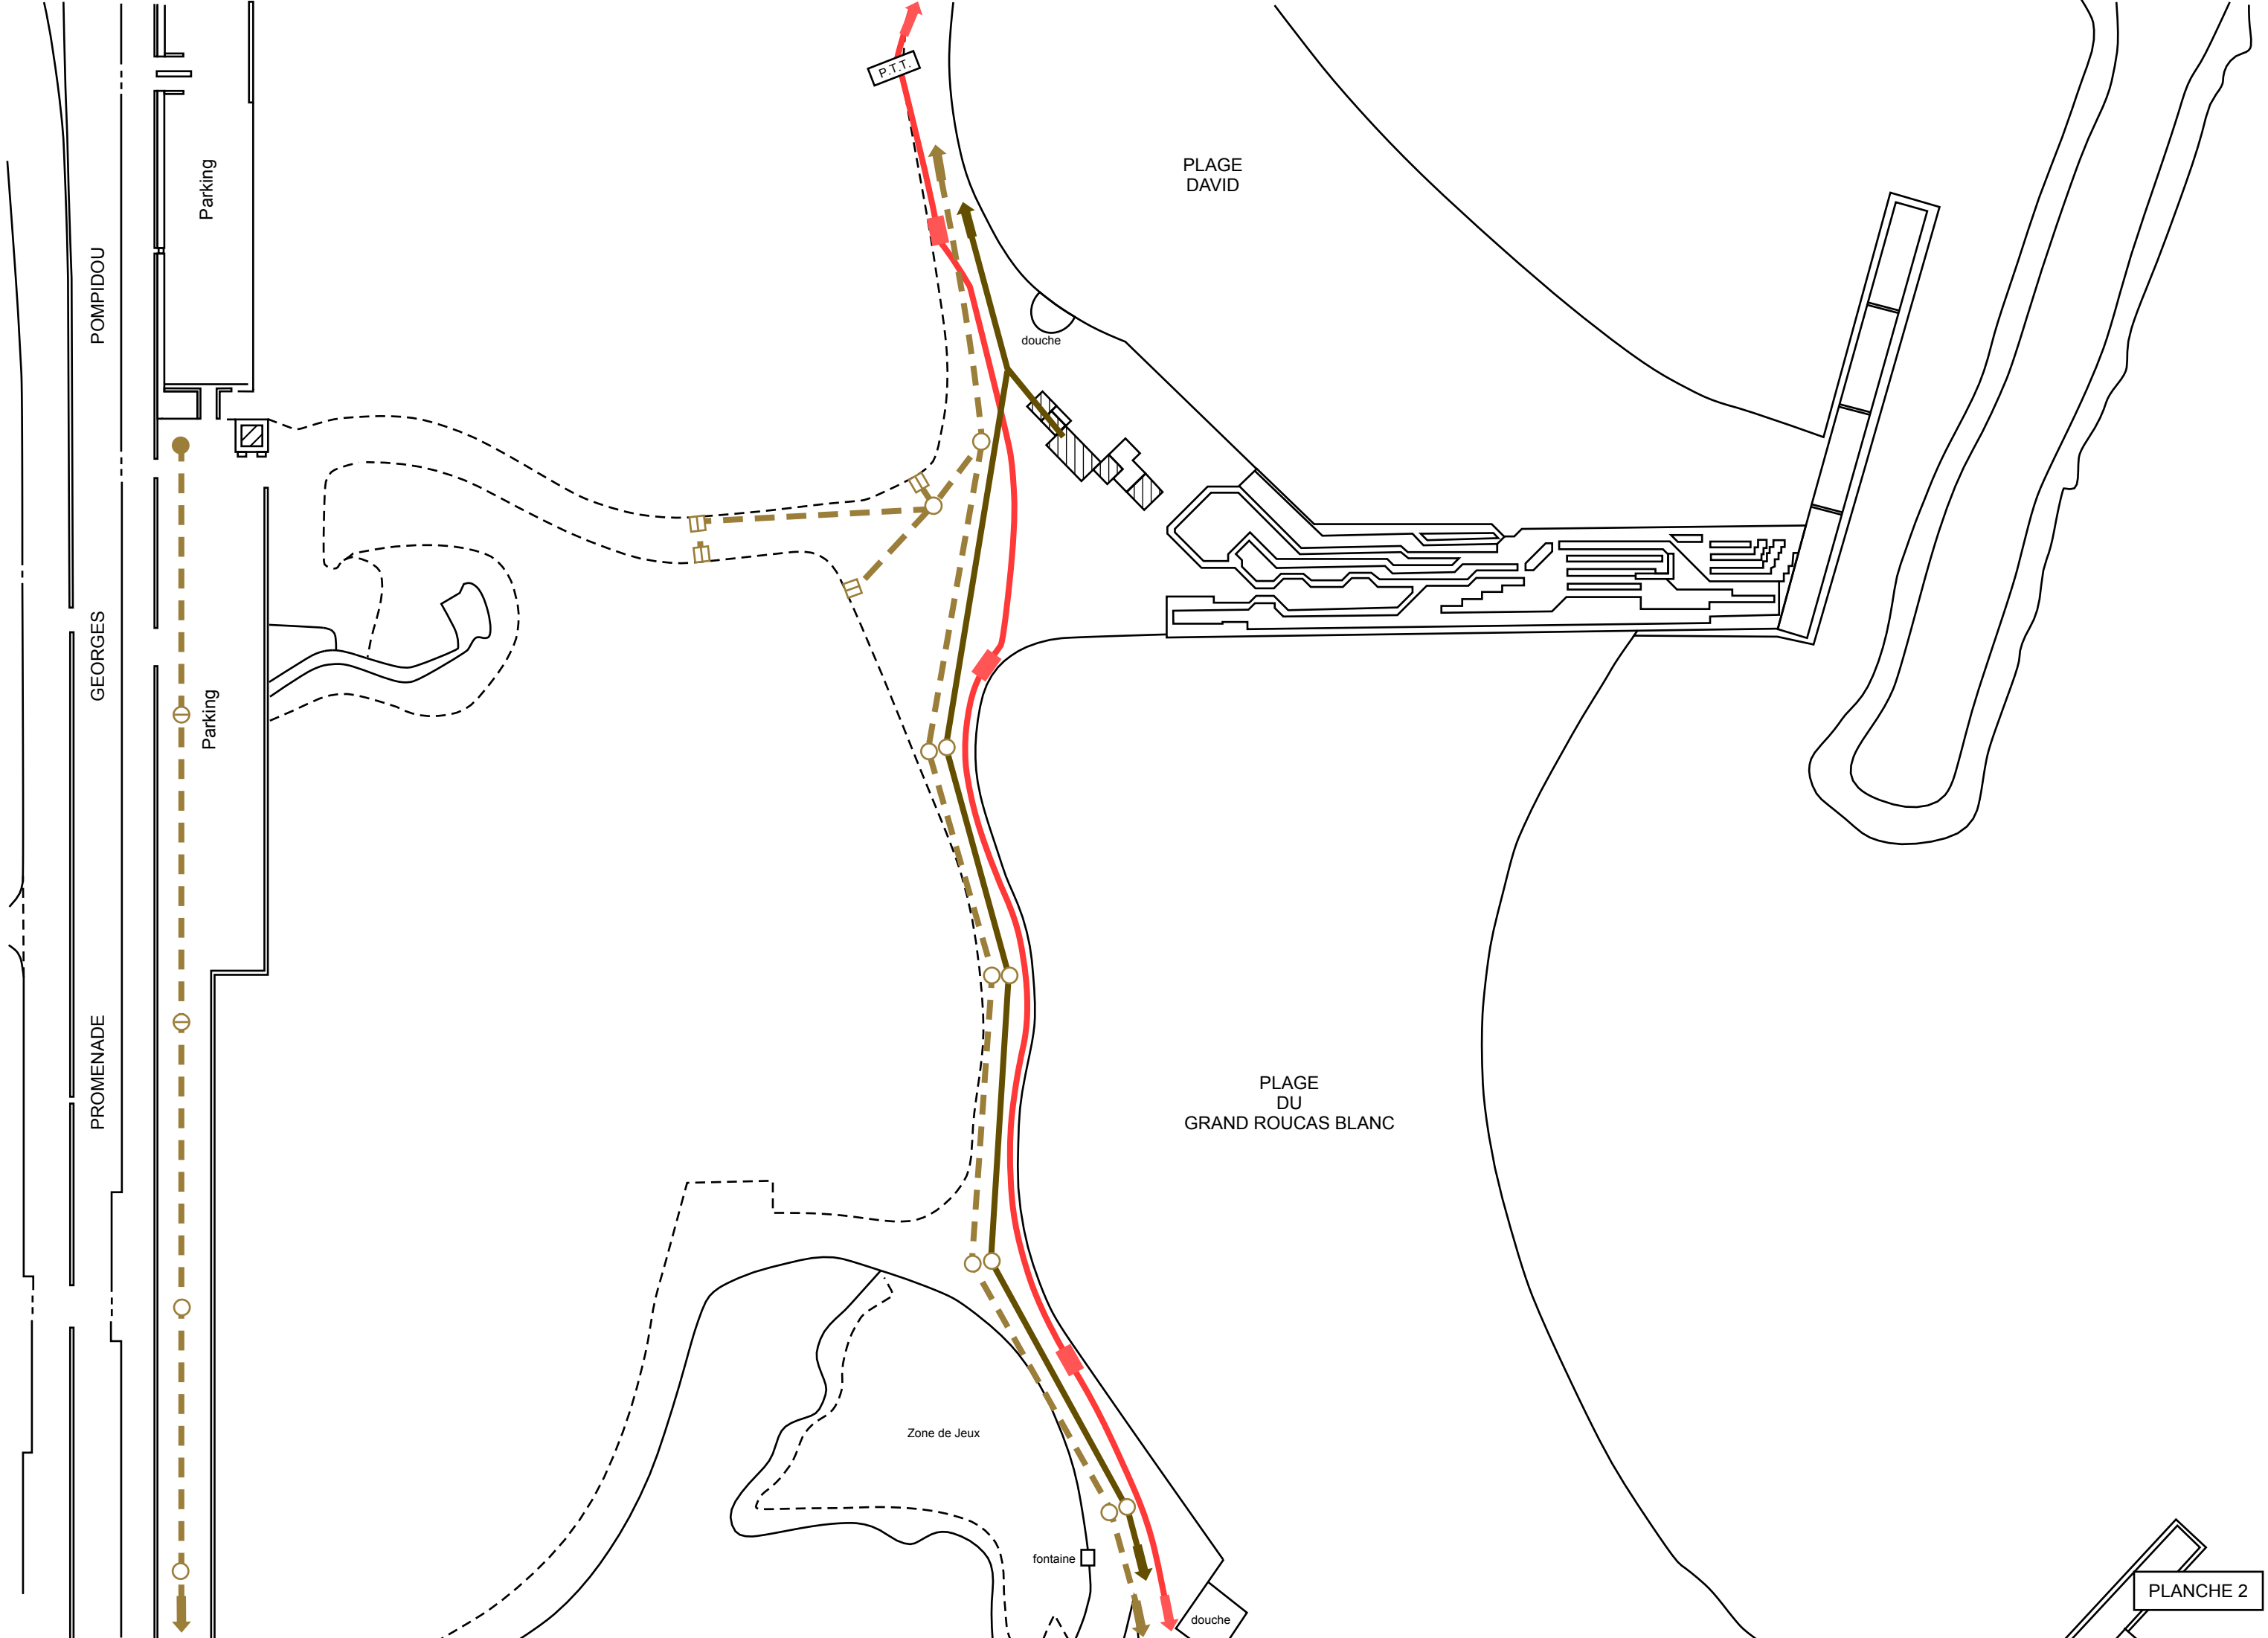

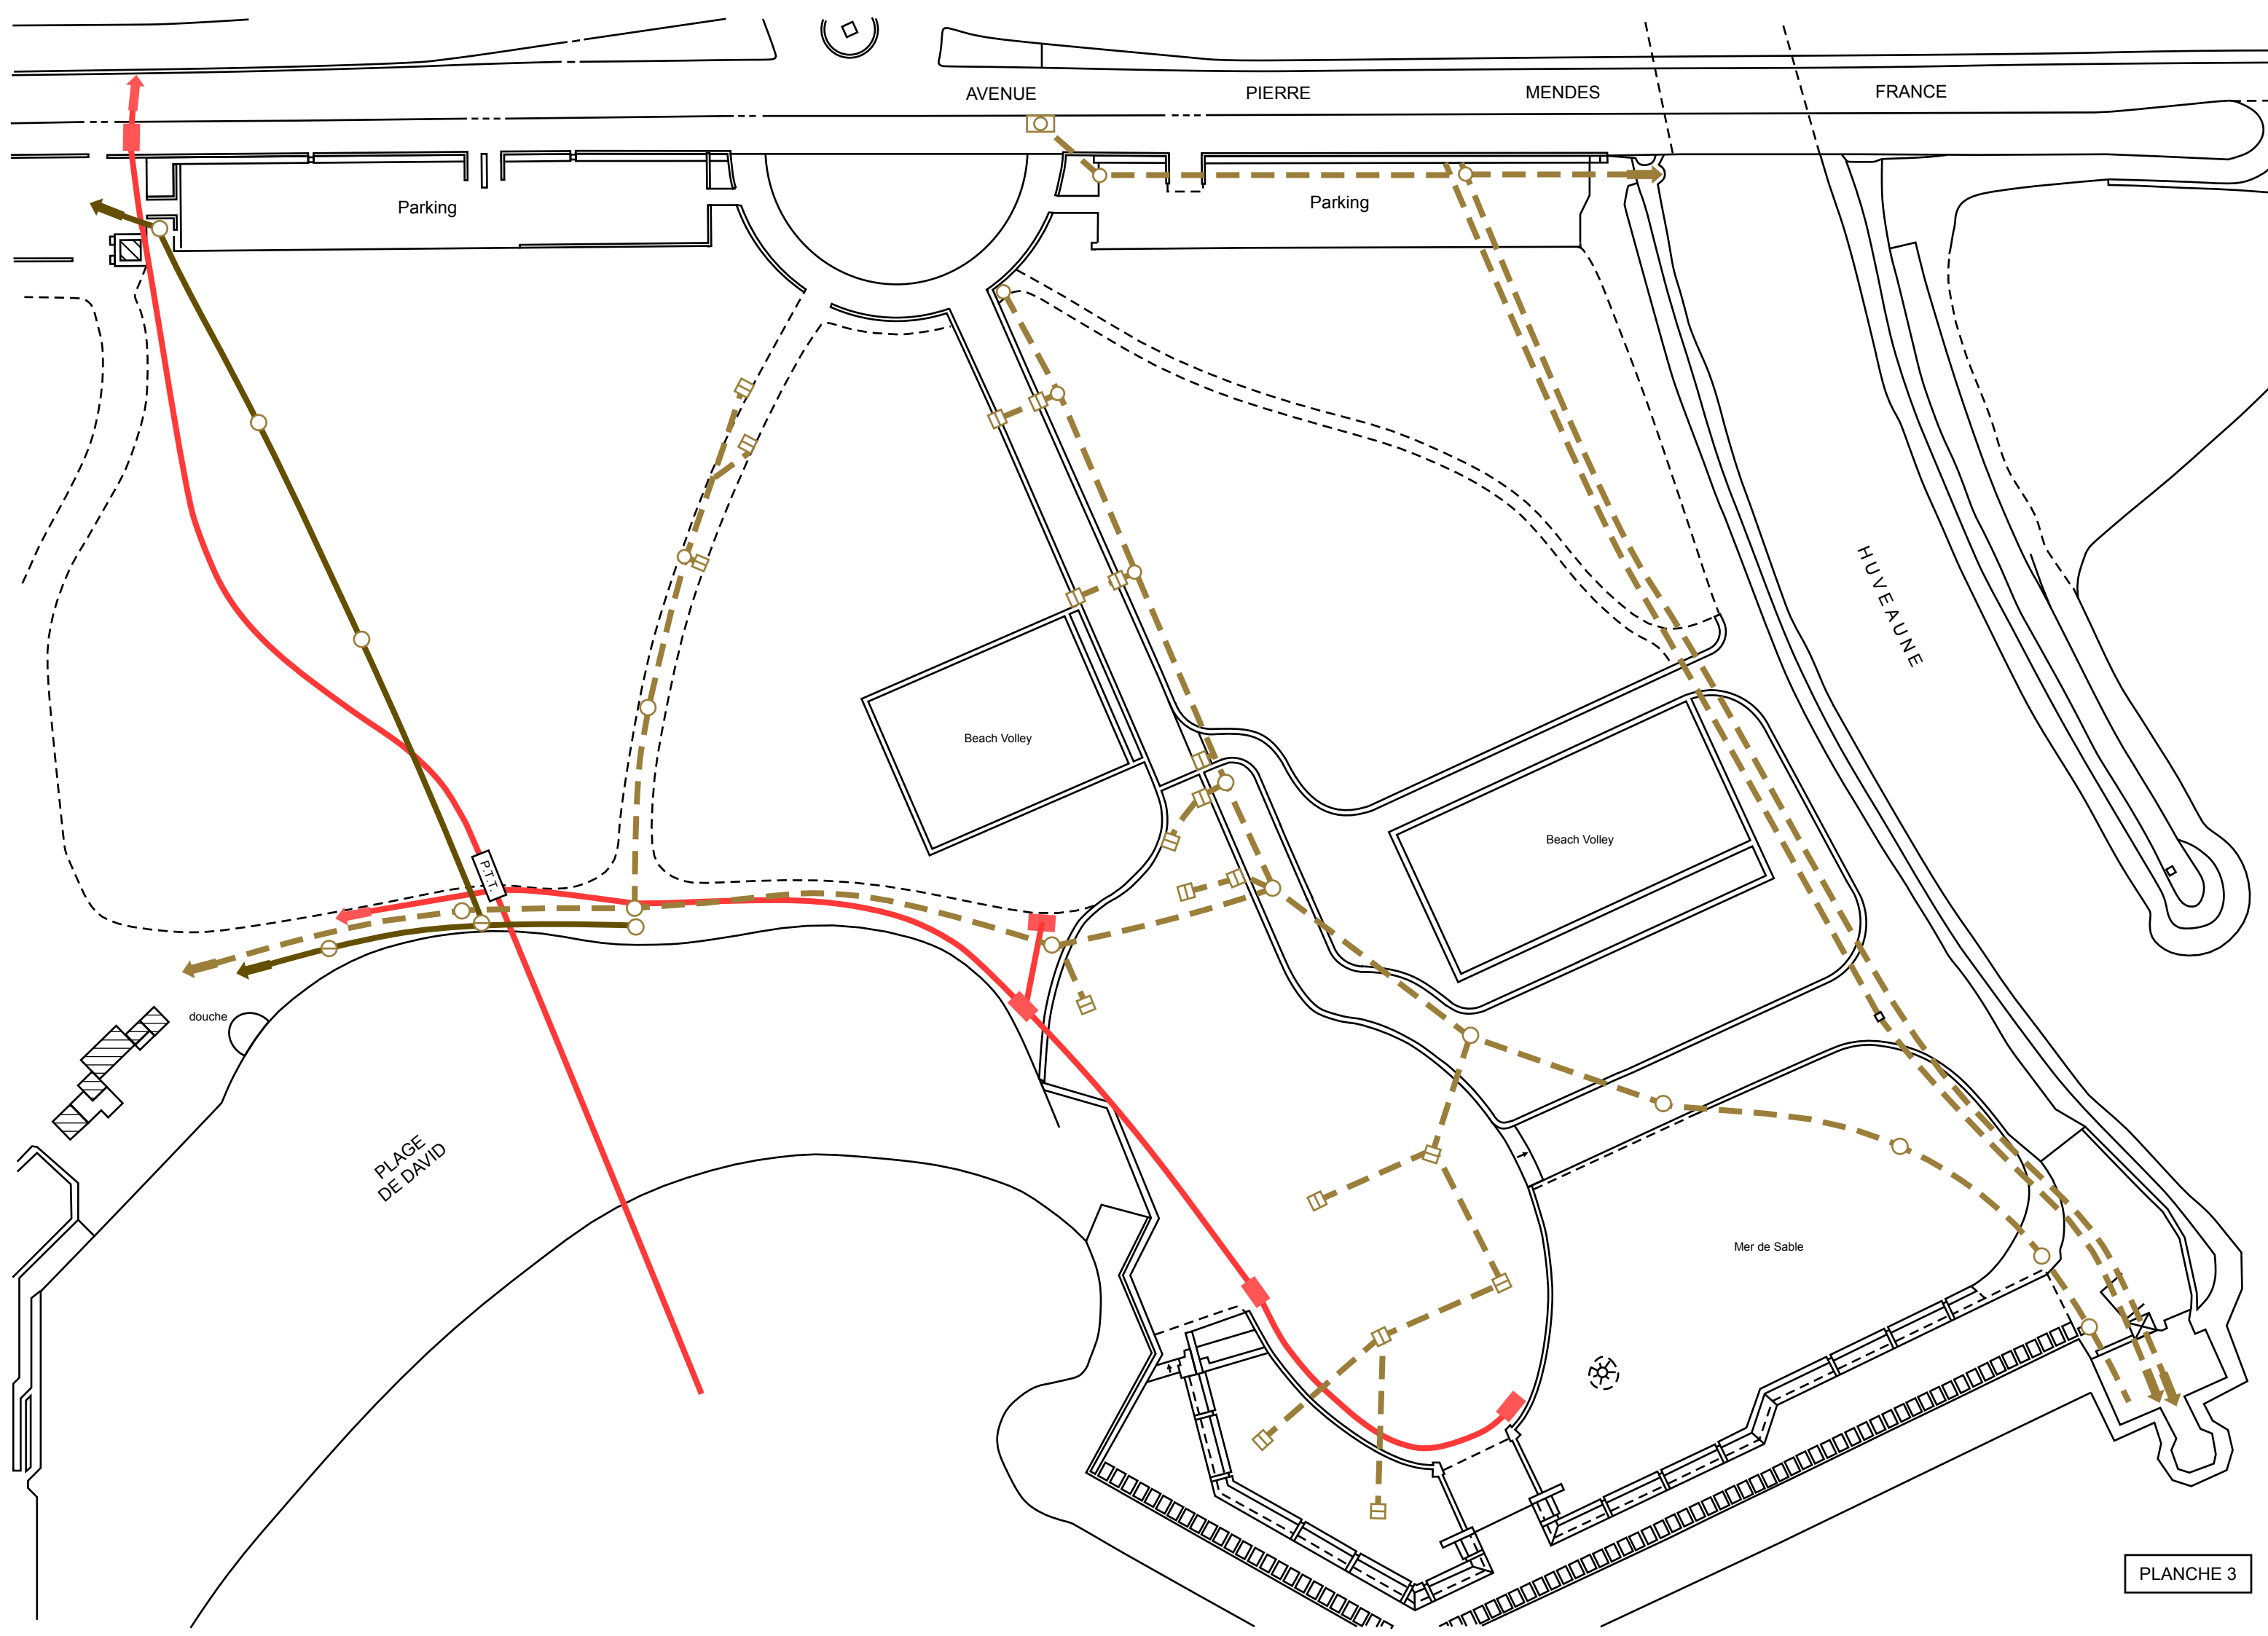

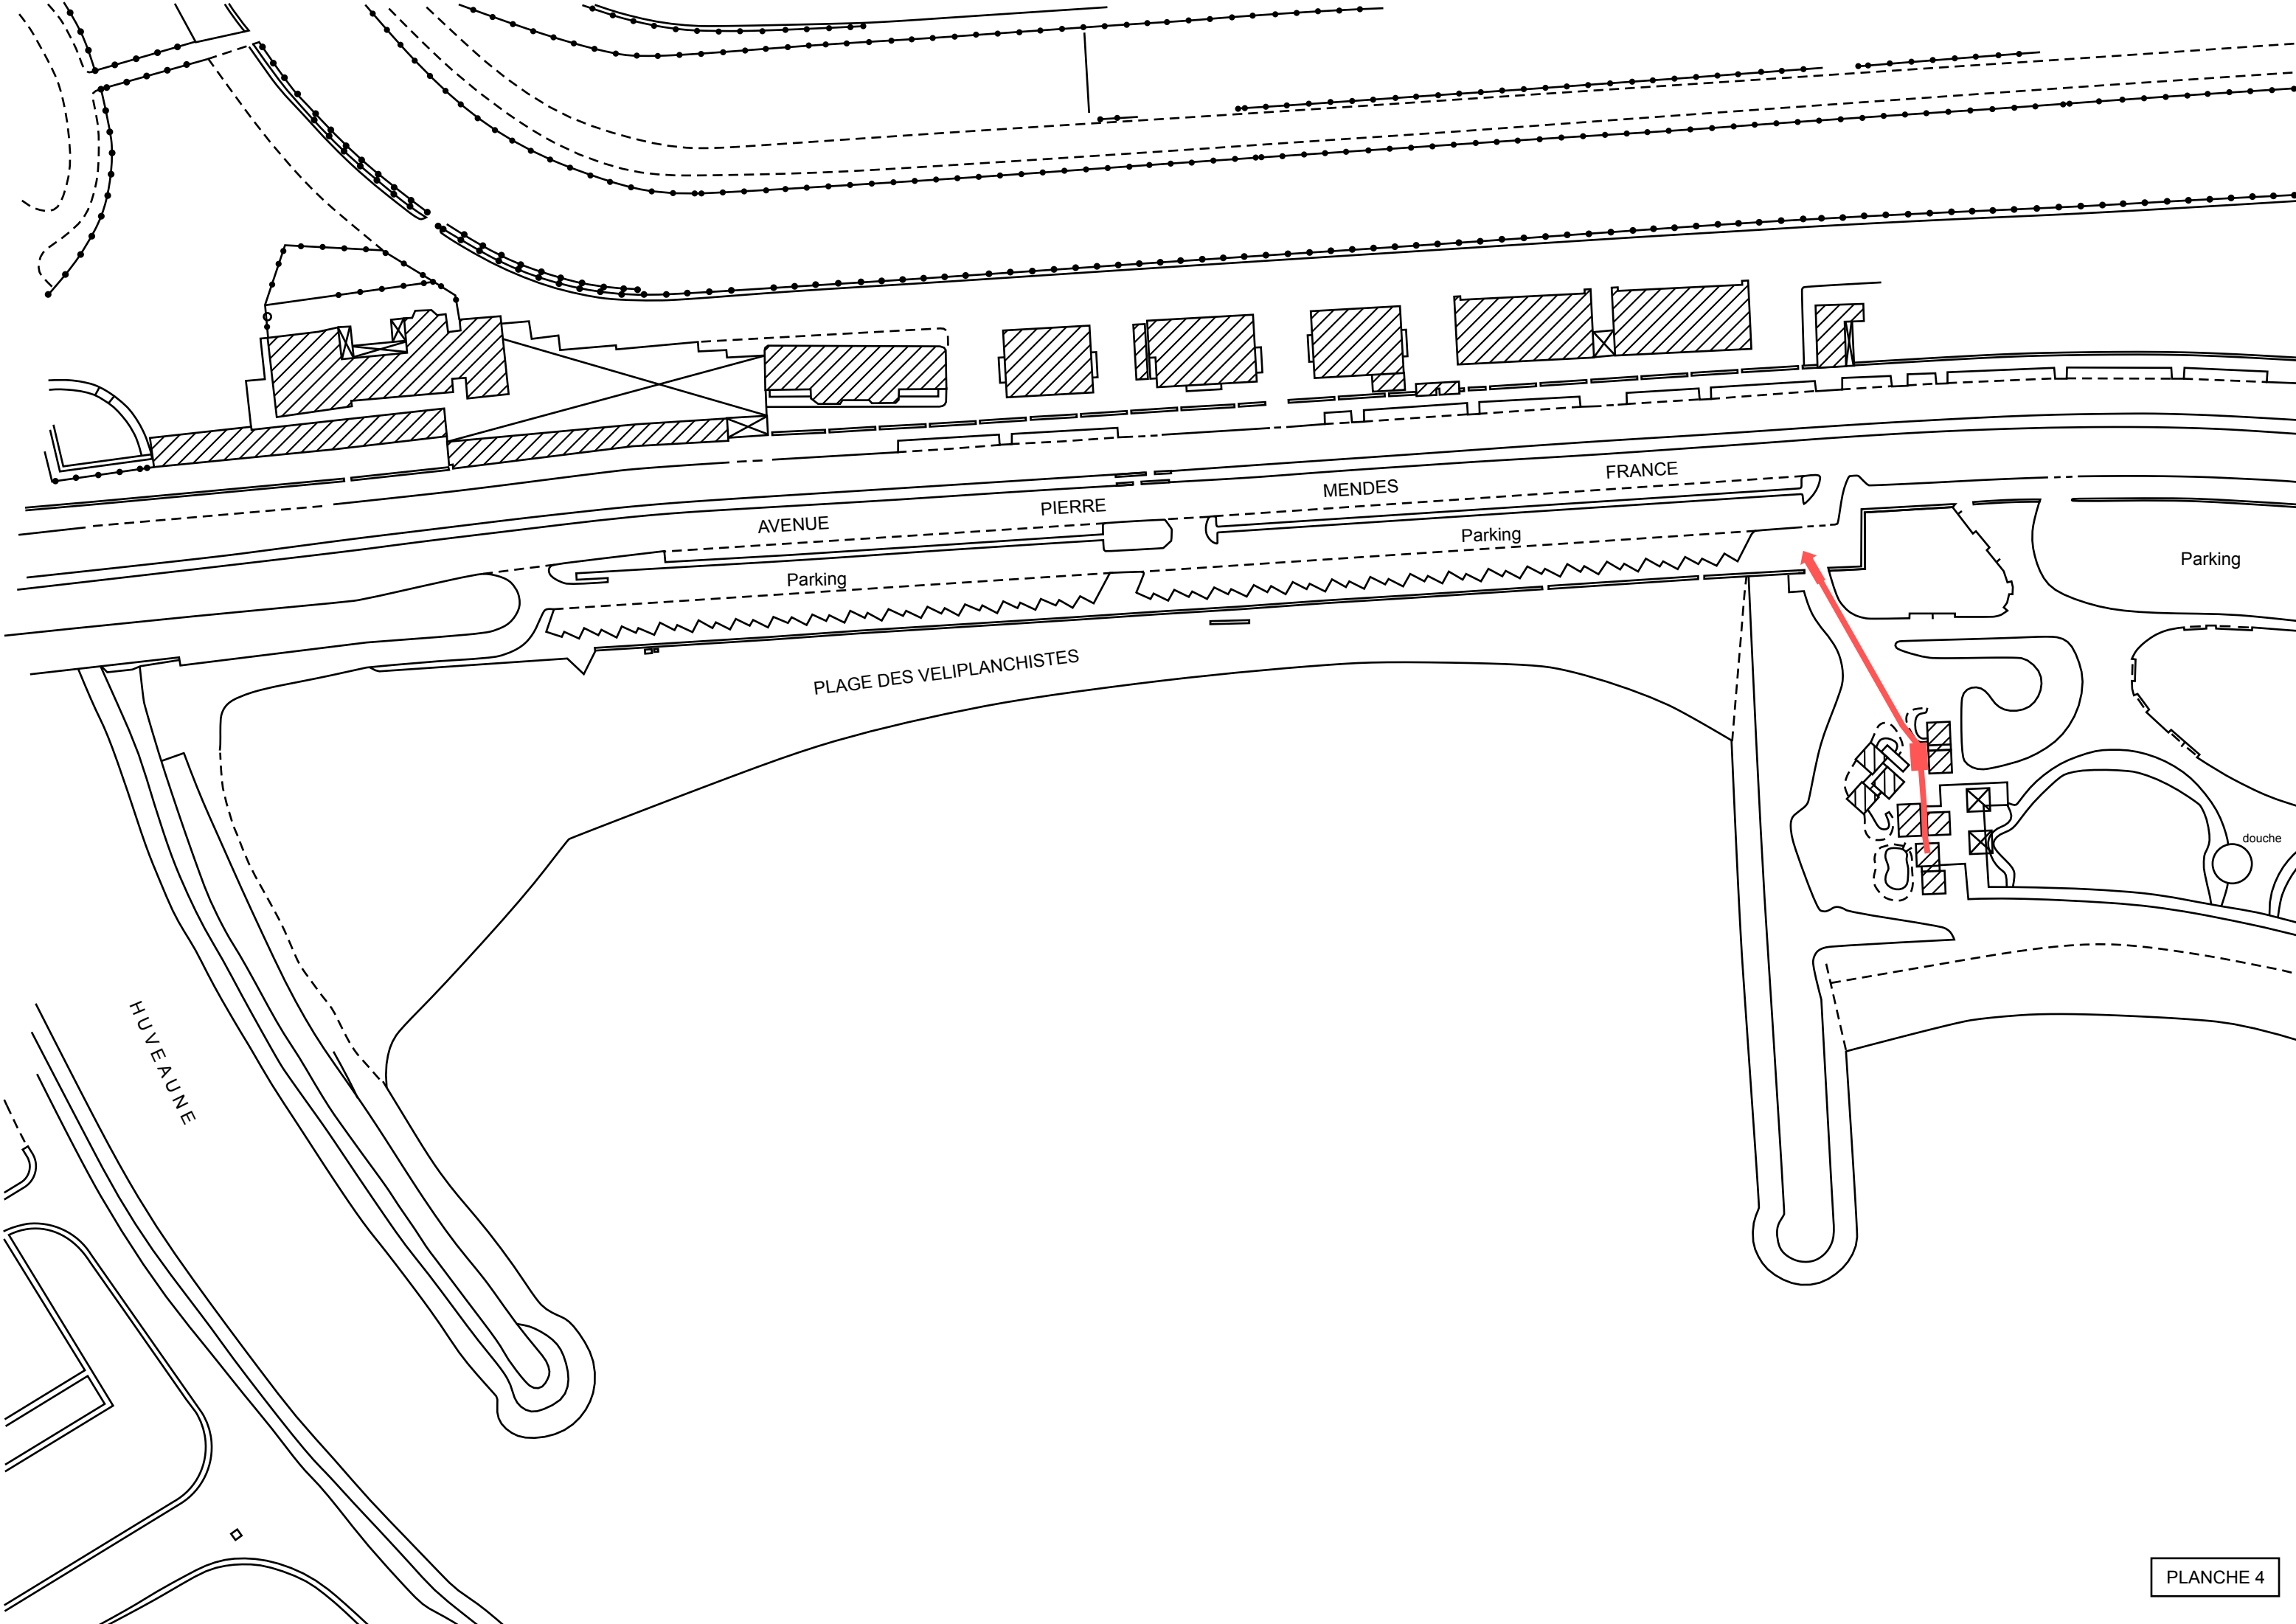

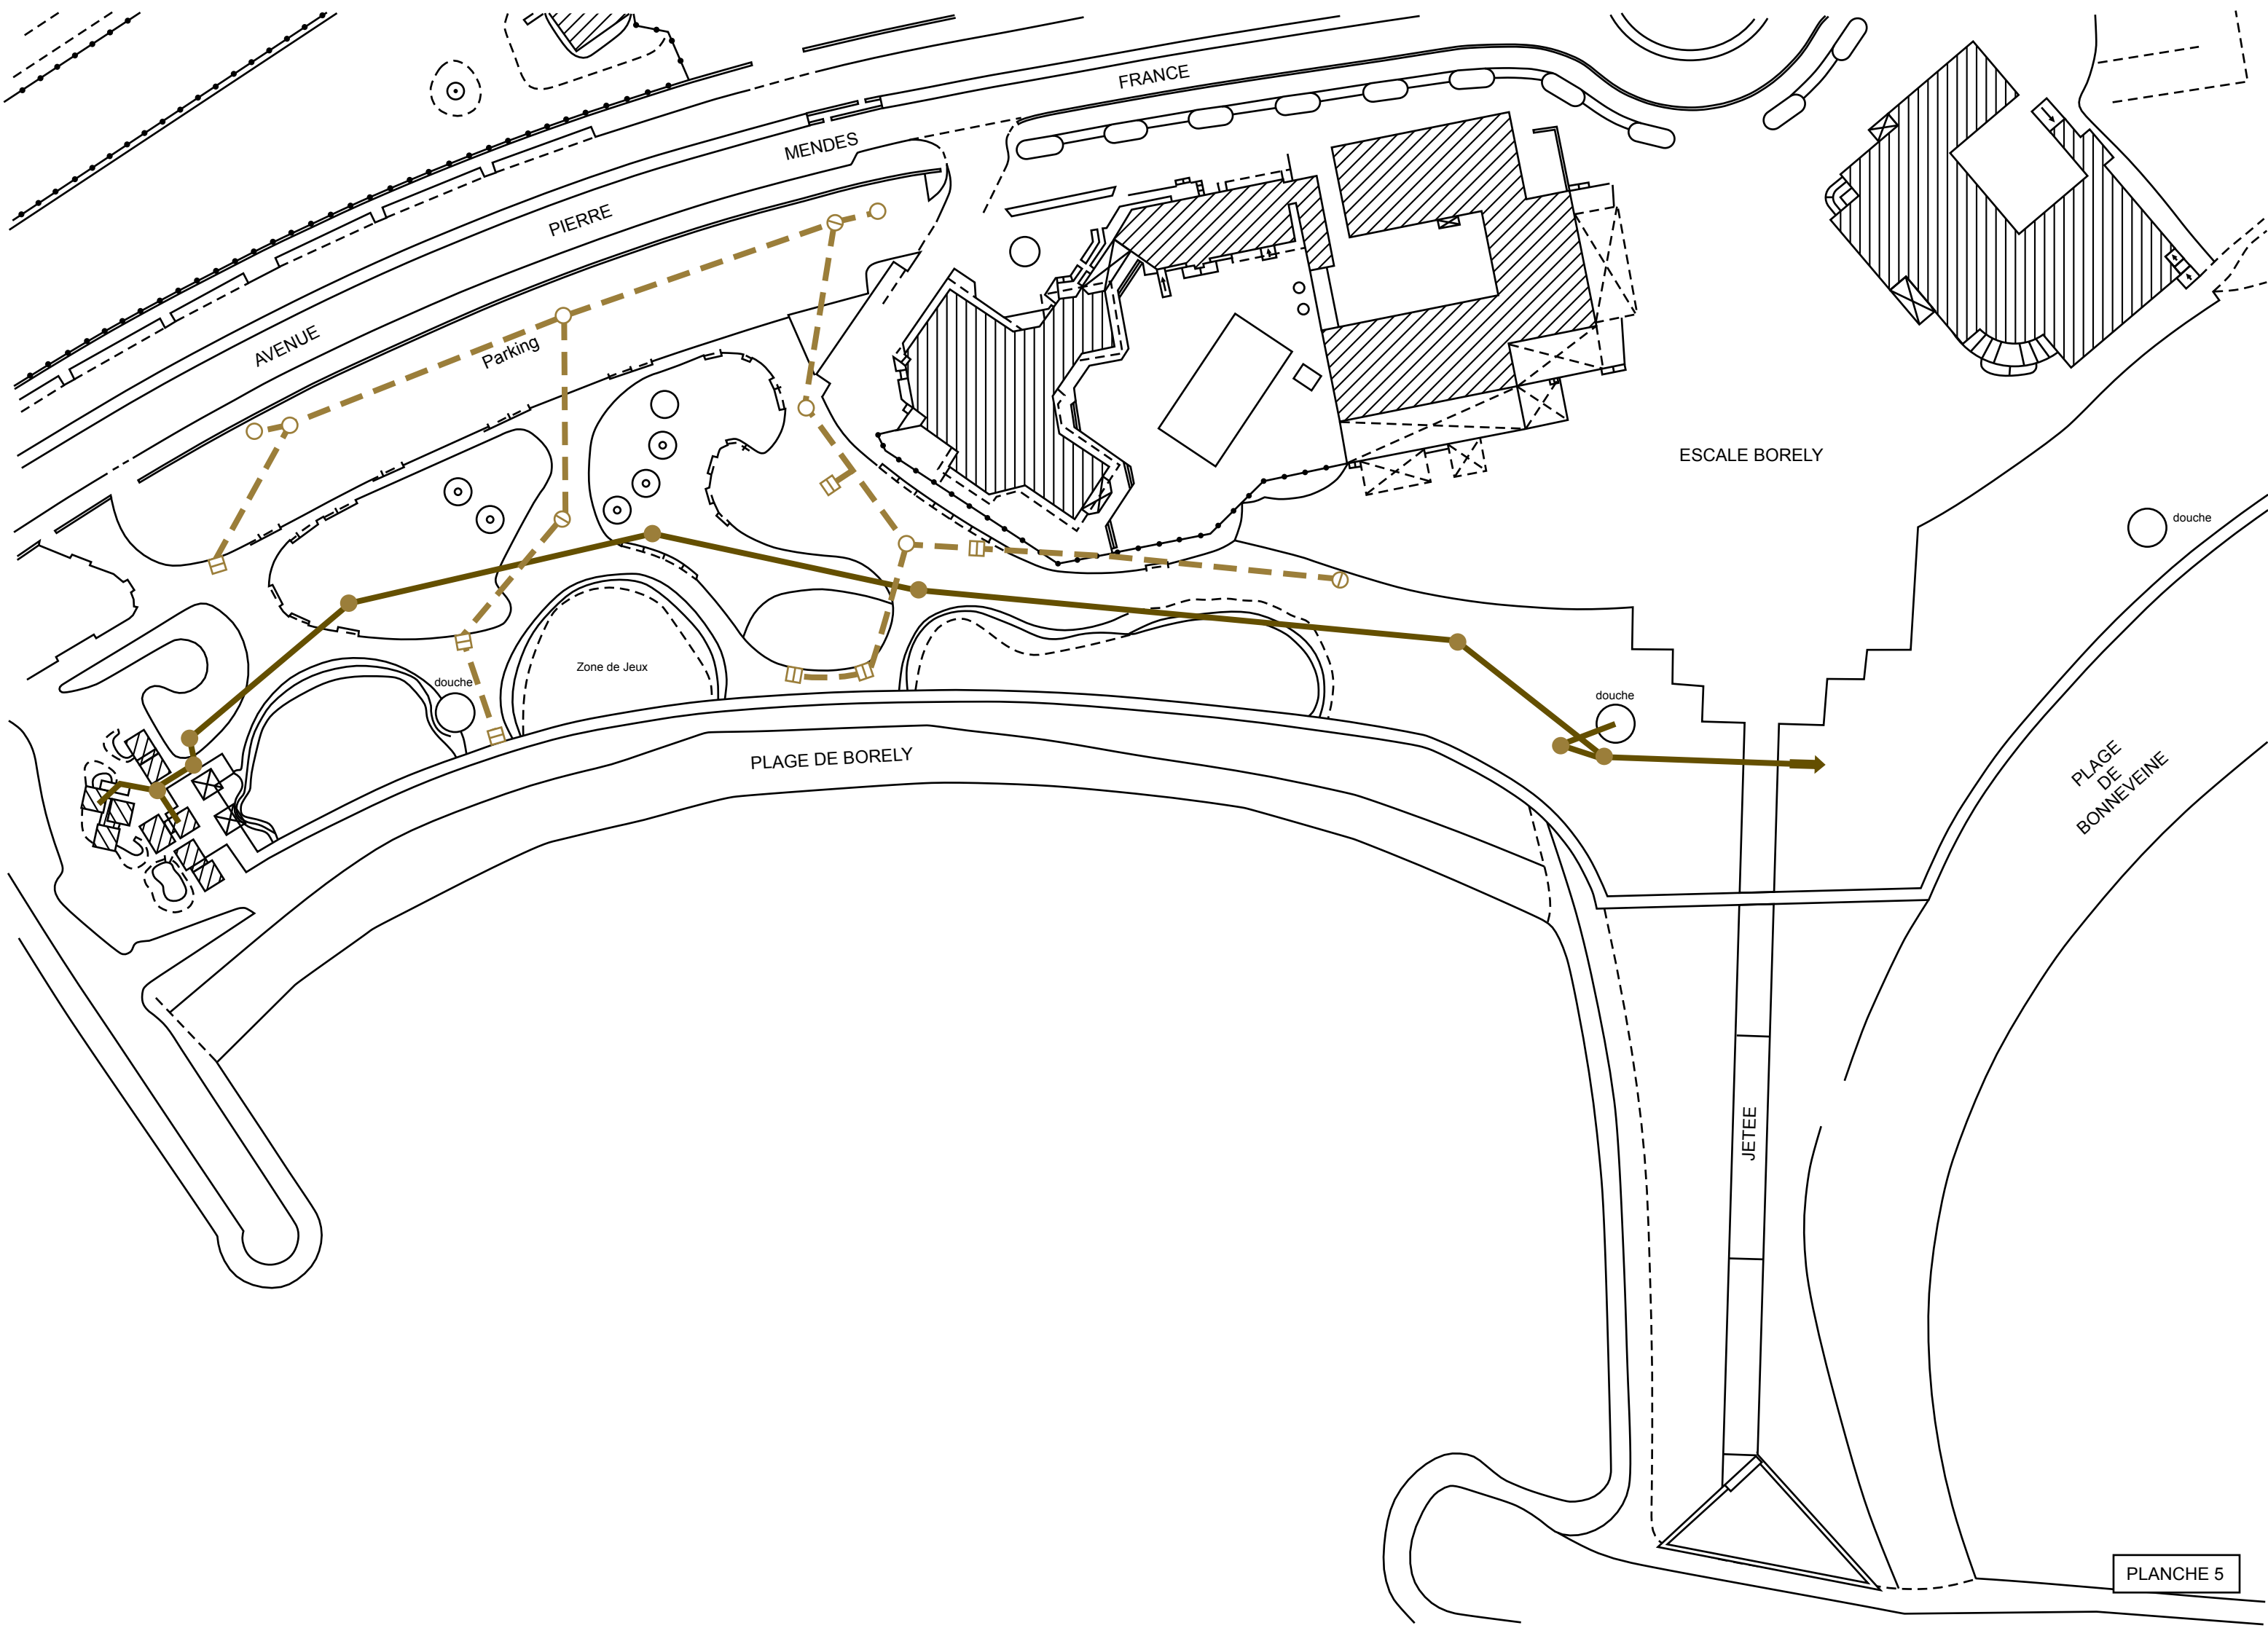

FRANCE

MENDES

PIERRE

AVENUE

Parking

ESCALE BORELY

douche

douche

Zone de Jeux

douche

PLAGE DE BORELY

PLAGE
DE
BONNEVEINE

JETEE

PLANCHE 5



