




Coupe B




Coupe A

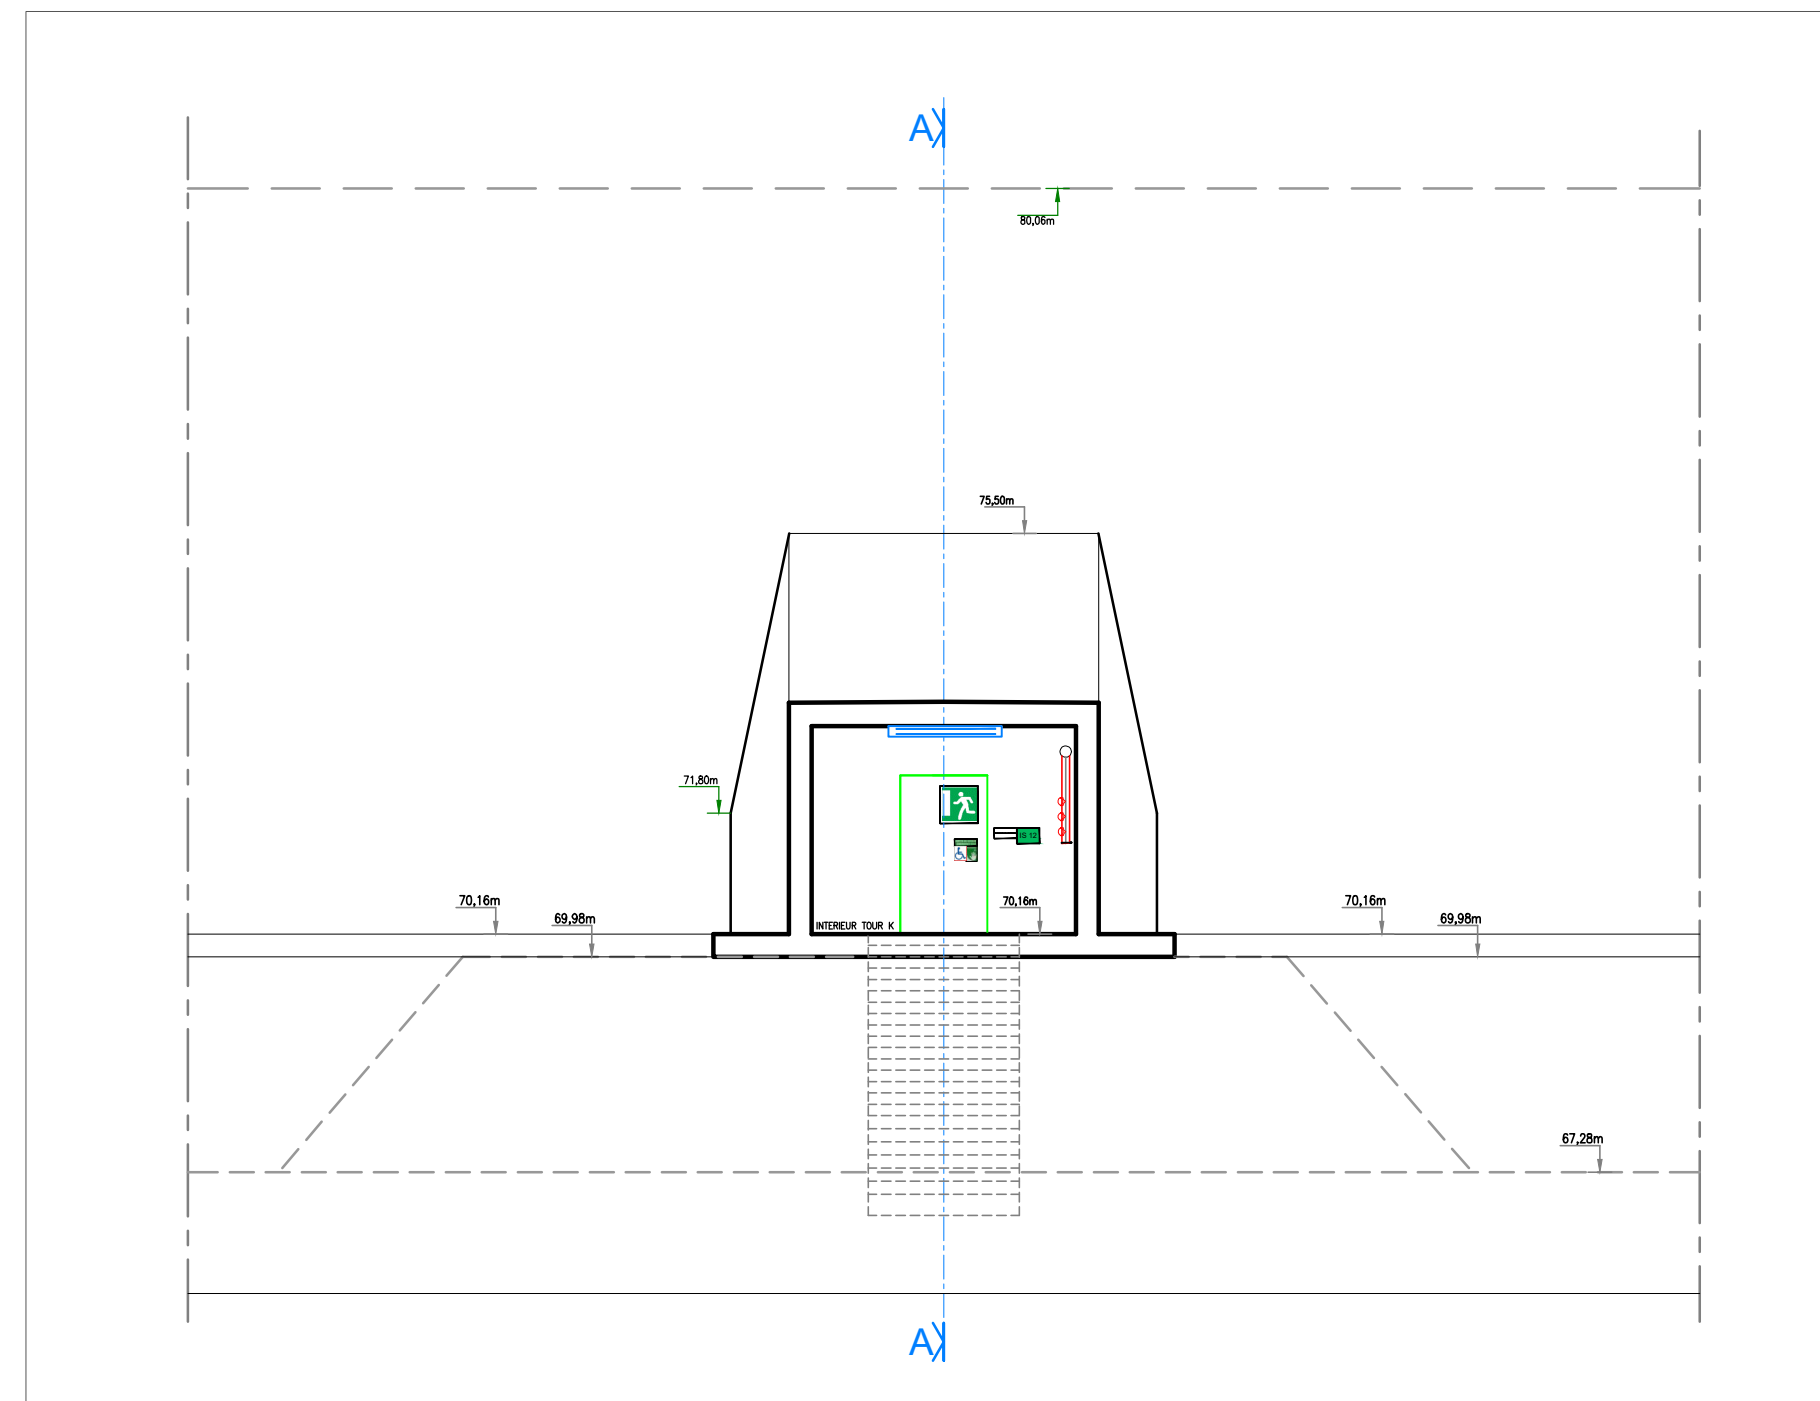

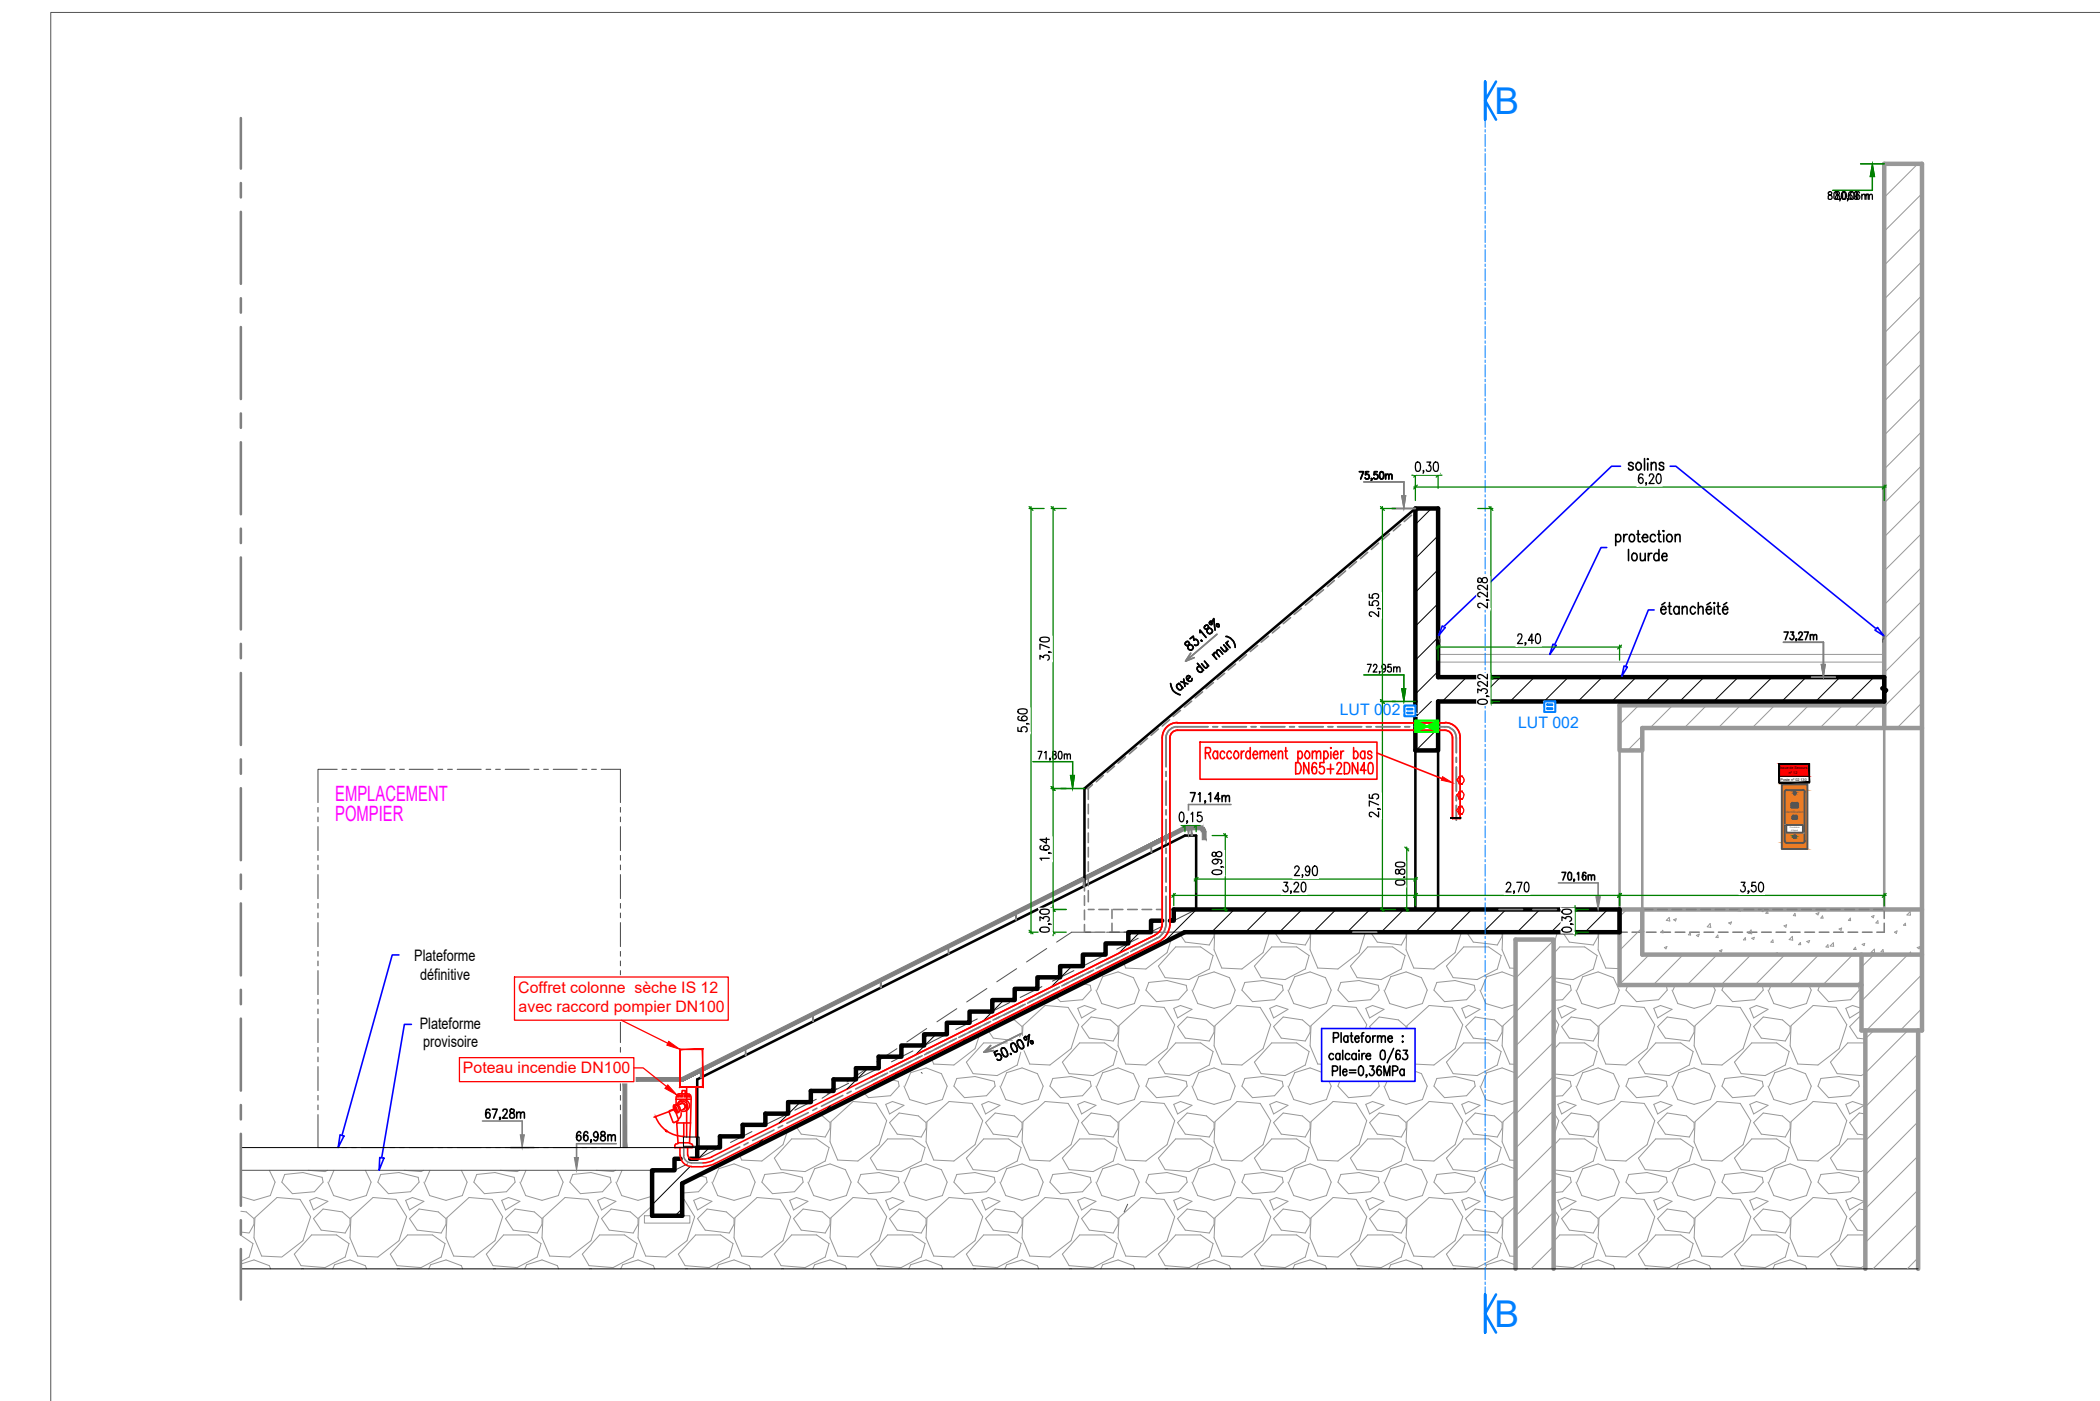

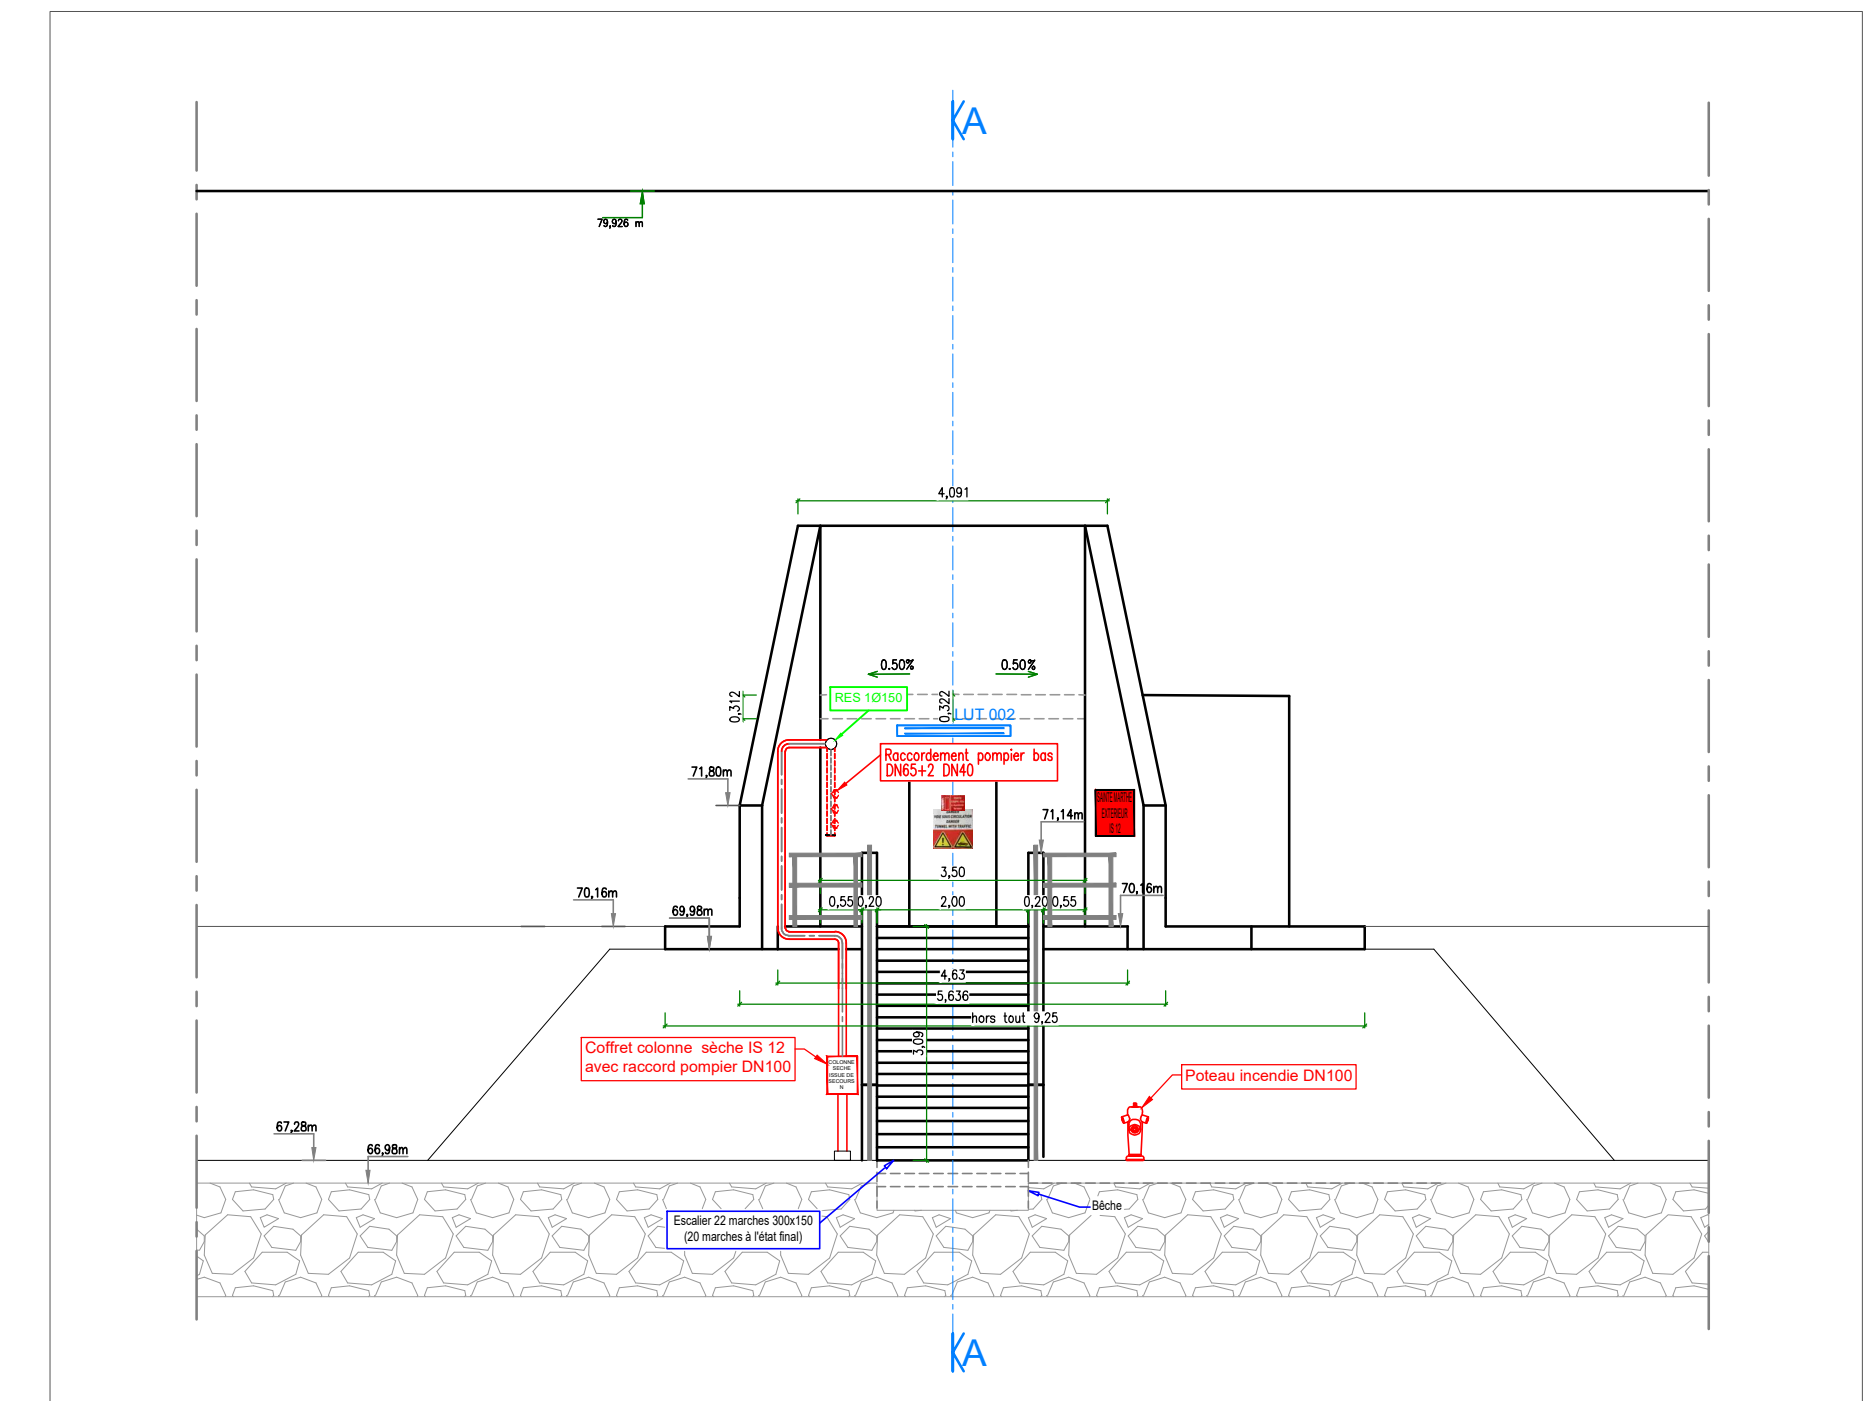



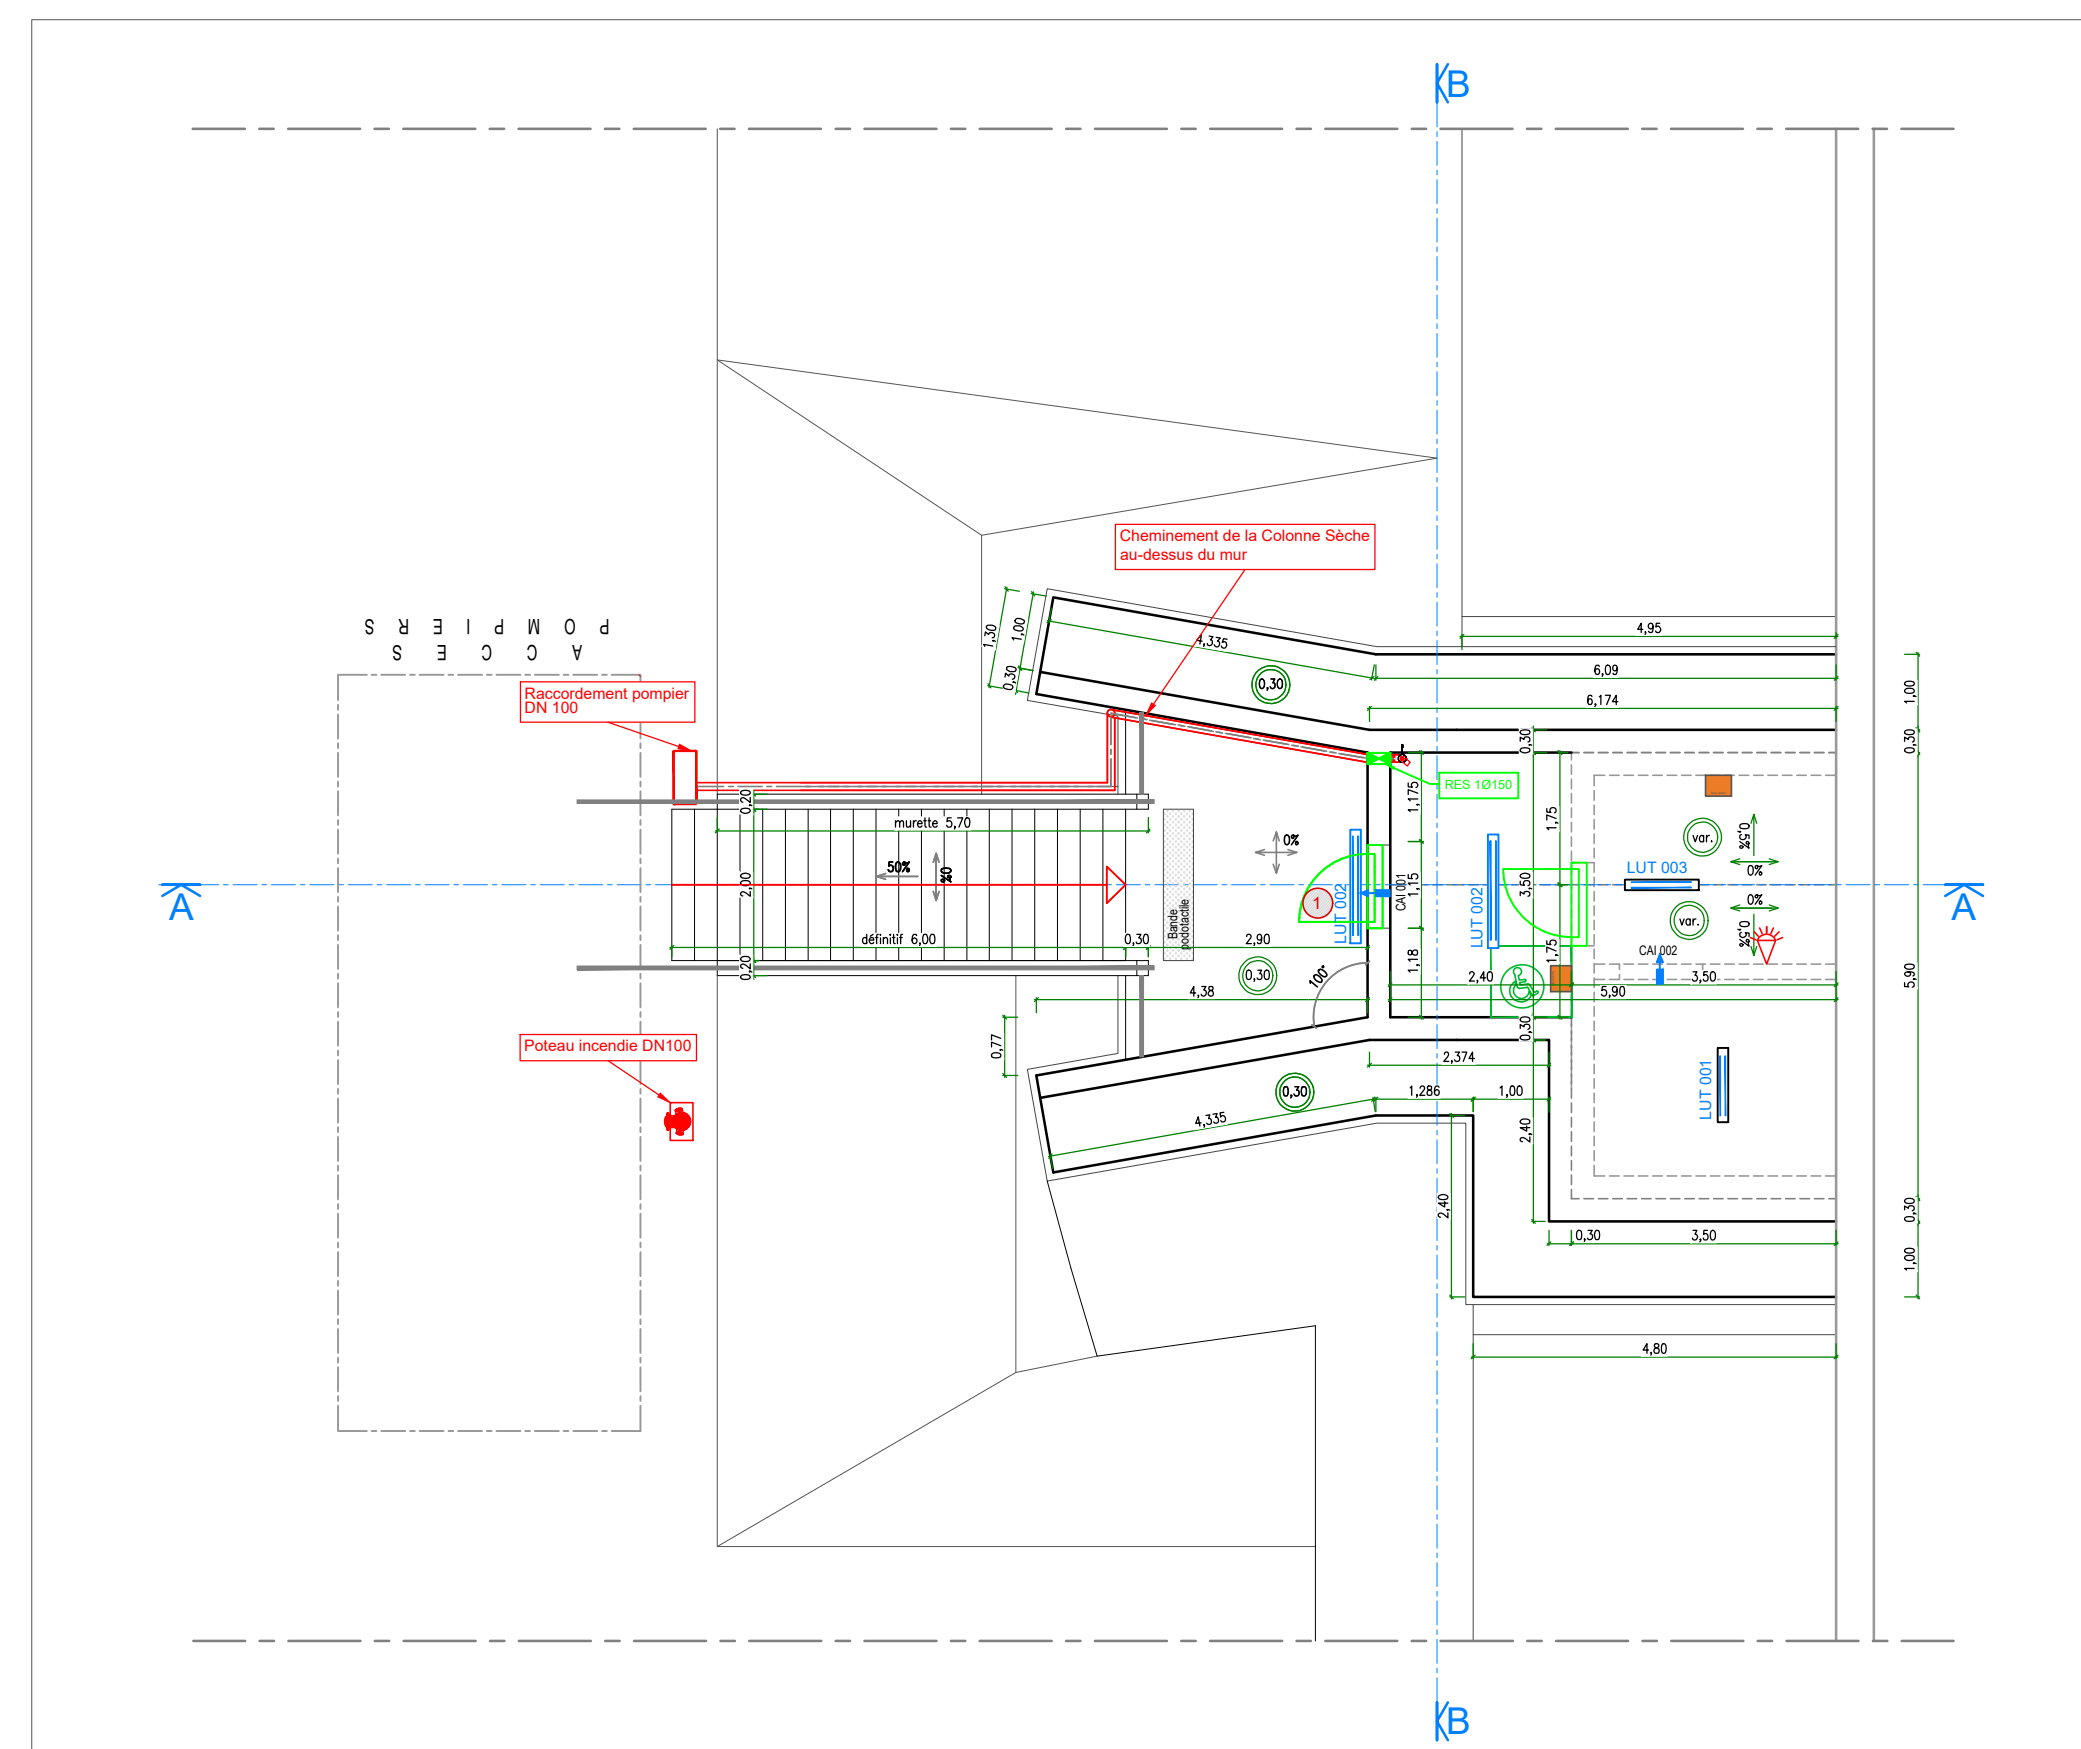




Vue de face



Vue en plan



| LÉGENDE | |
|---|--|
|  | Poste d'appel d'urgence sans combiné (MINI PAU N° 02-132) <i>H855xL340xP275 mm</i> |
|  | Eclairage PACIFIC TCW 216 |
|  | Détecteur de porte (N° fixé au niveau du linteau) |
|  | Porte degré coupe feu EI 60-1 |
|  | Réservation colonne sèche : carotage Ø150mm |
|  | Réseau incendie - colonne sèche Ø100mm |
|  | Raccord pompier 2xDN40 + 1XDN60 |
|  | Coffret colonne sèche IS 12 avec raccord pompier Ø100mm |
|  | Poteau incendie DN100 |
|  | Main courante |
|  | Détecteur de mouvement |

AUTOROUTE A507 - L2 Marseille



TITULAIRE



REALISATEUR



MAITRE D'OEUVRE



SOUS-TRAITANT

| | |
|-----|---|
| DOE | PLAN DE RECOLEMENT IS N°12 TOUR K GENIE CIVIL ET EQUIPEMENTS |
|-----|---|

| INDICE | DATE | ELABORE PAR | VERIFIE PAR | APPROUVE PAR | MODIFICATIONS - OBSERVATIONS | ETAT |
|--------|----------|----------------|----------------|-----------------|------------------------------|------|
| A | 12/06/20 | HSR | MCO | ABA | Première émission | PRE |
| B | 30/06/20 | HSR | GRI | ABA | Passage BPE | BPE |
| C | 28/07/20 | HSR | GRI | ABA | Passage REC | REC |
| | | | | | | |
| | | | | | | |

| | | | | | |
|---------------|----|----------------|-------|-------------------------------|---|
| Format | A1 | Echelle | 1/100 | Nombre de pages/folios | 1 |
|---------------|----|----------------|-------|-------------------------------|---|

REFERENCE DOCUMENTAIRE

| Zone | Activité | Type | Numéro | Ind | Etat |
|--------------------|------------|--------------|------------------|----------|--------------|
| T M A - - - | G C | P E N | 3 3 5 0 5 | C | R E C |