

Encartage Section Courante L2 - Nord

SOMMAIRE

- Page 01 à 02 Vue en plan Avant Travaux
- Page 03 Vue isométrique 3D Avant Travaux
- Page 04 à 05 Vue en plan Après Travaux
- Page 06 Vue isométrique 3D Après Travaux
- Page 07 à 08 Vue en plan Déblai / Remblai

AUTOROUTE A507 - L2 Marseille



TITULAIRE



SOCIÉTÉ DE LA ROCAD  
L2 DE MARSEILLE

REALISATEUR



GROUPEMENT  
L2 CONSTRUCTION

MAITRE D'OEUVRE



GROUPEMENT  
L2 MAÎTRISE D'ŒUVRE

SOUS-TRAITANT

DOE



L2 A507 - Plaine des Loisirs Busserine  
Plan de nivellement  
Vue en Plan "L2 - Nord" 1/500

INDICE	DATE	ELABORE PAR	VERIFIE PAR	APPROUVE PAR	MODIFICATIONS - OBSERVATIONS	ETAT
A	--/--/--	---	---	---	Première emission	EXE
B	--/--/--	---	---	---	---	EXE
C	07/11/2020	OPE	MCO	ABA	Mise en place du récolement Vue 3D	REC

Format	A3	Echelle	1/500	Nombre de pages/folios	08
--------	----	---------	-------	------------------------	----

REFERENCE DOCUMENTAIRE

Zone	Activité	Type	Numéro	Ind	Etat
TMA---	TE	PNI	33512	C	REC

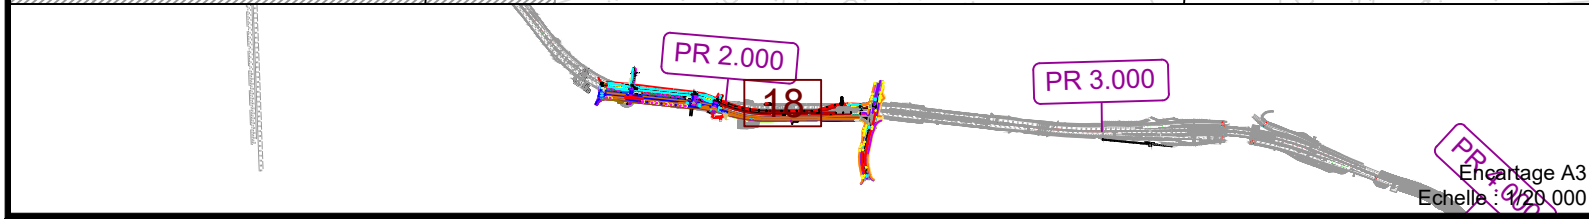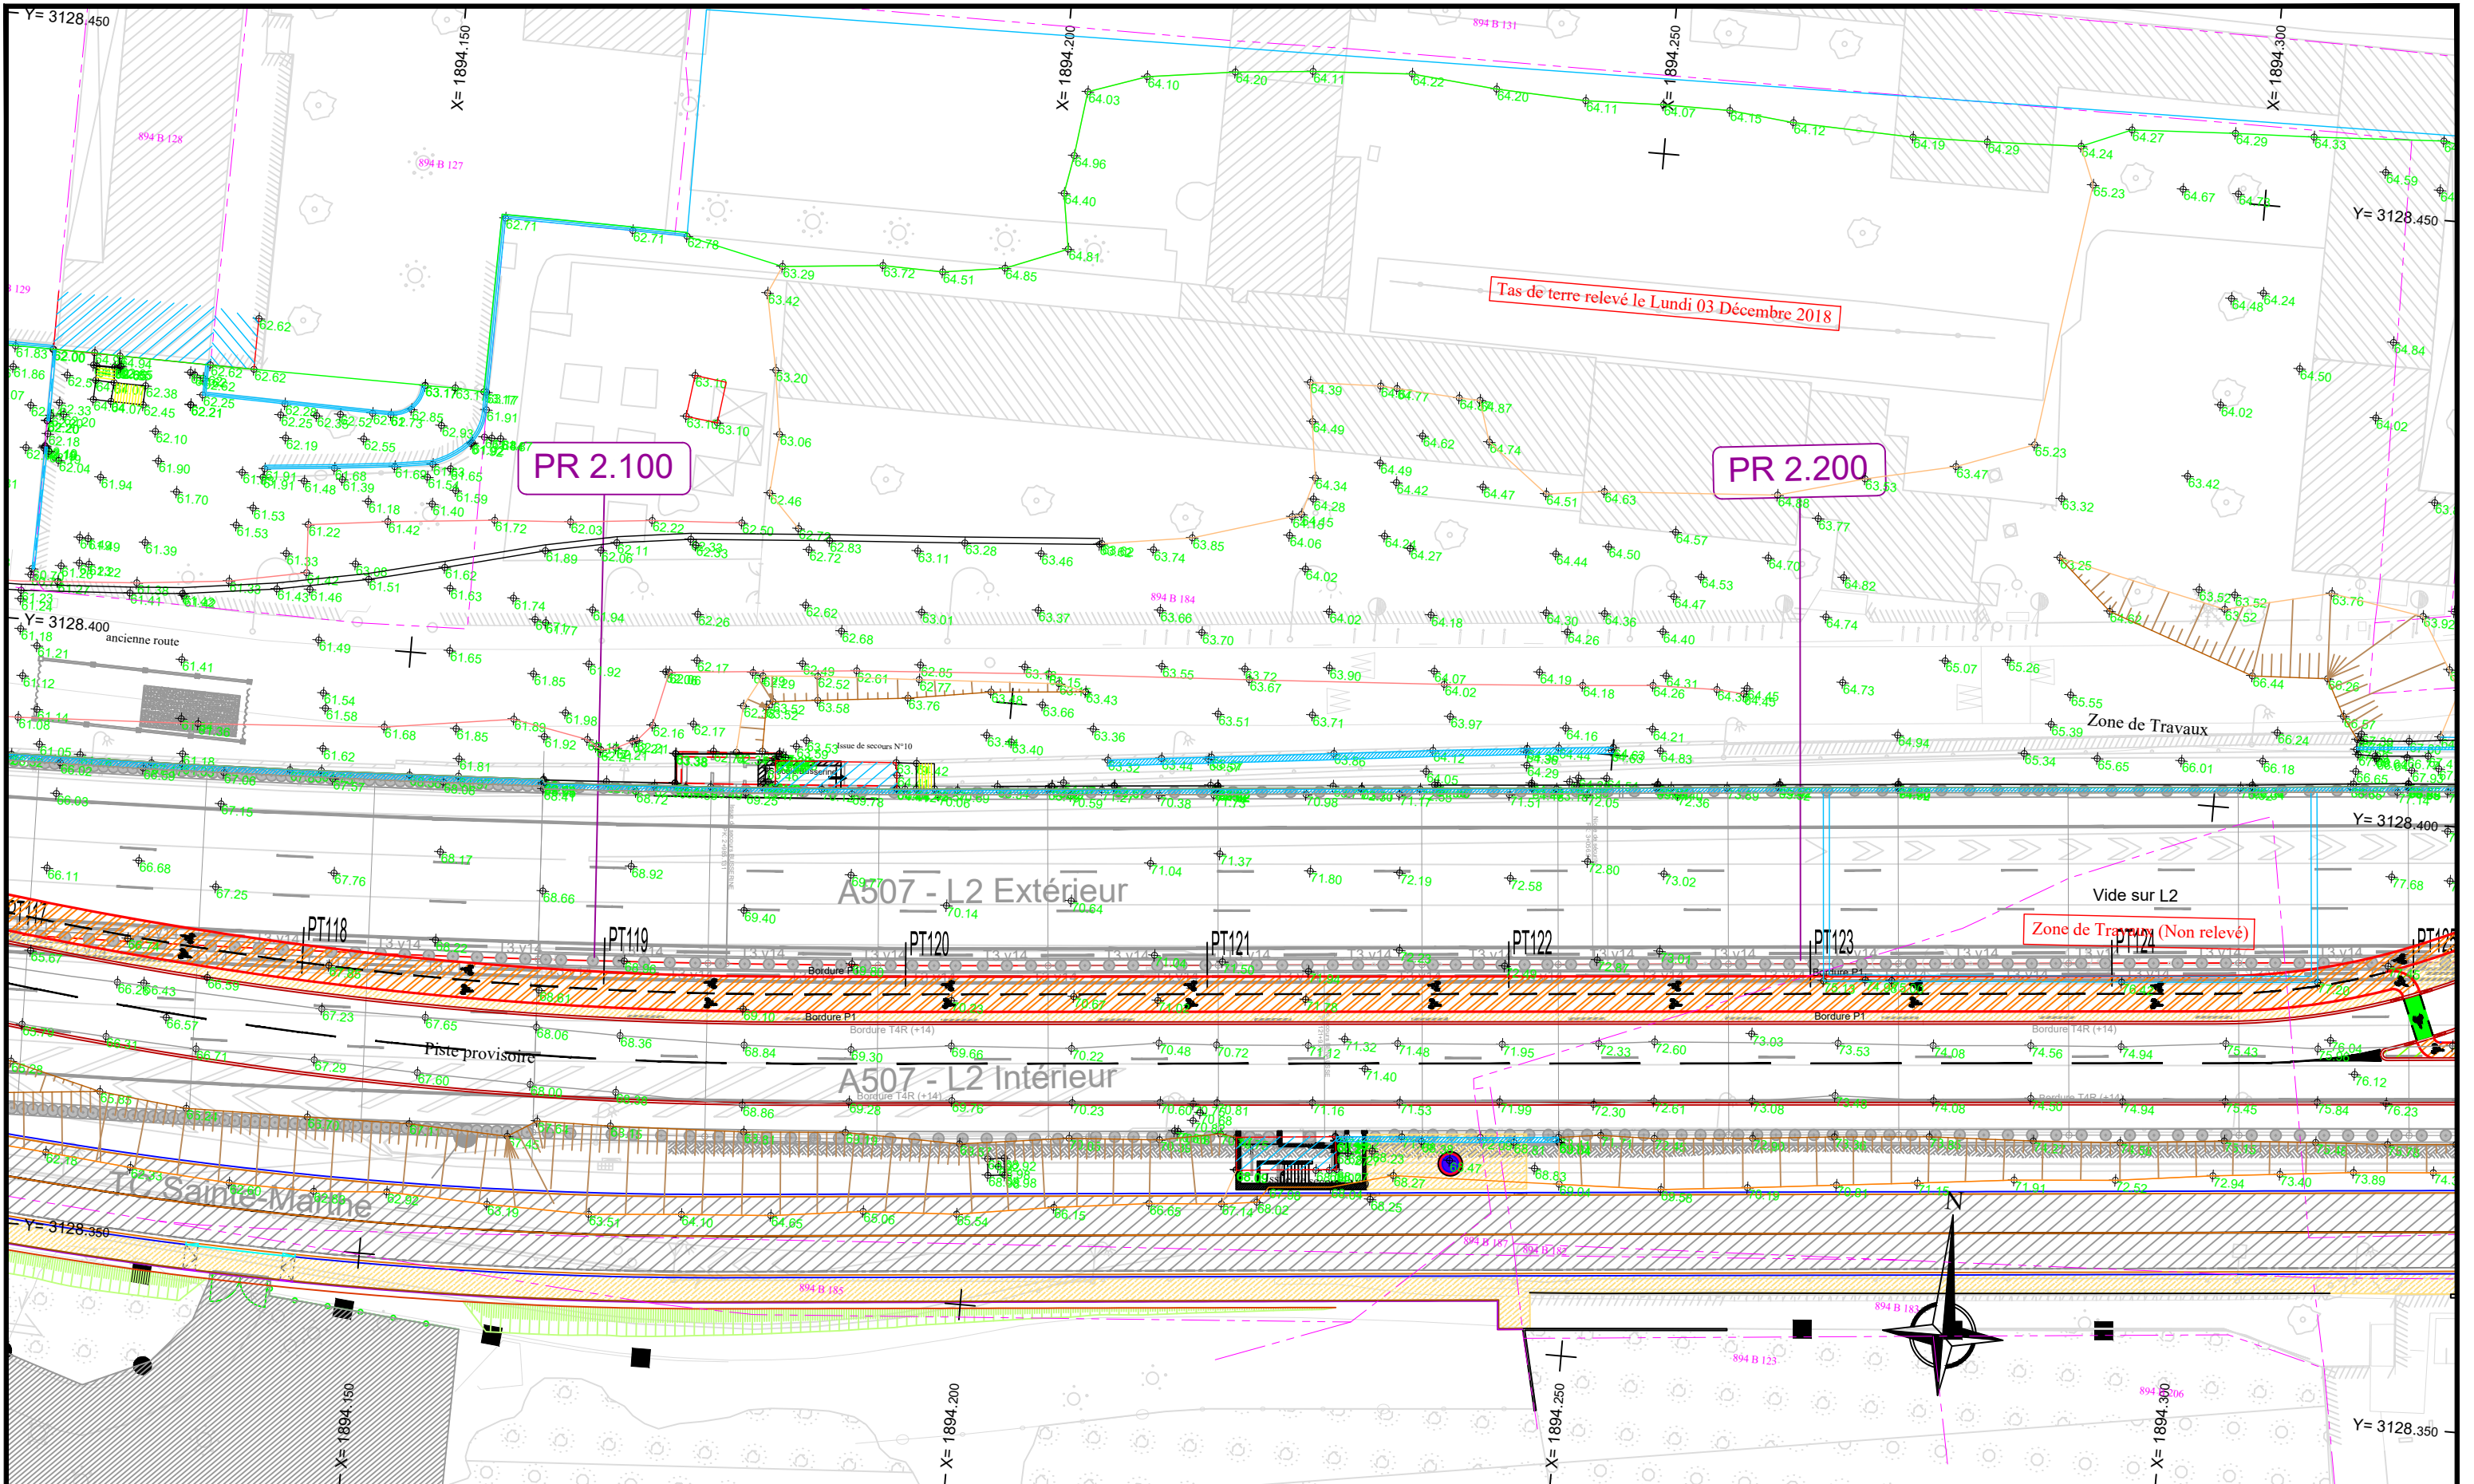


AUTOROUTE A507 - L2 Marseille					L2 A507 - Plaine des Loisirs Busserine					
Nom du document					L2 A507 - Plaine des Loisirs Busserine					
2020-11-10 - Nivellement Plaine des Loisirs Busserine.dwg					Plan de nivellement					
Format	Page	Elaboré	Vérifié	Approuvé	Zone	Activité	Type	Numéro	Indice	Etat
A3	01/08	OPE	CPA	VJA	TMA---	TE	PNI	33512	C	REC







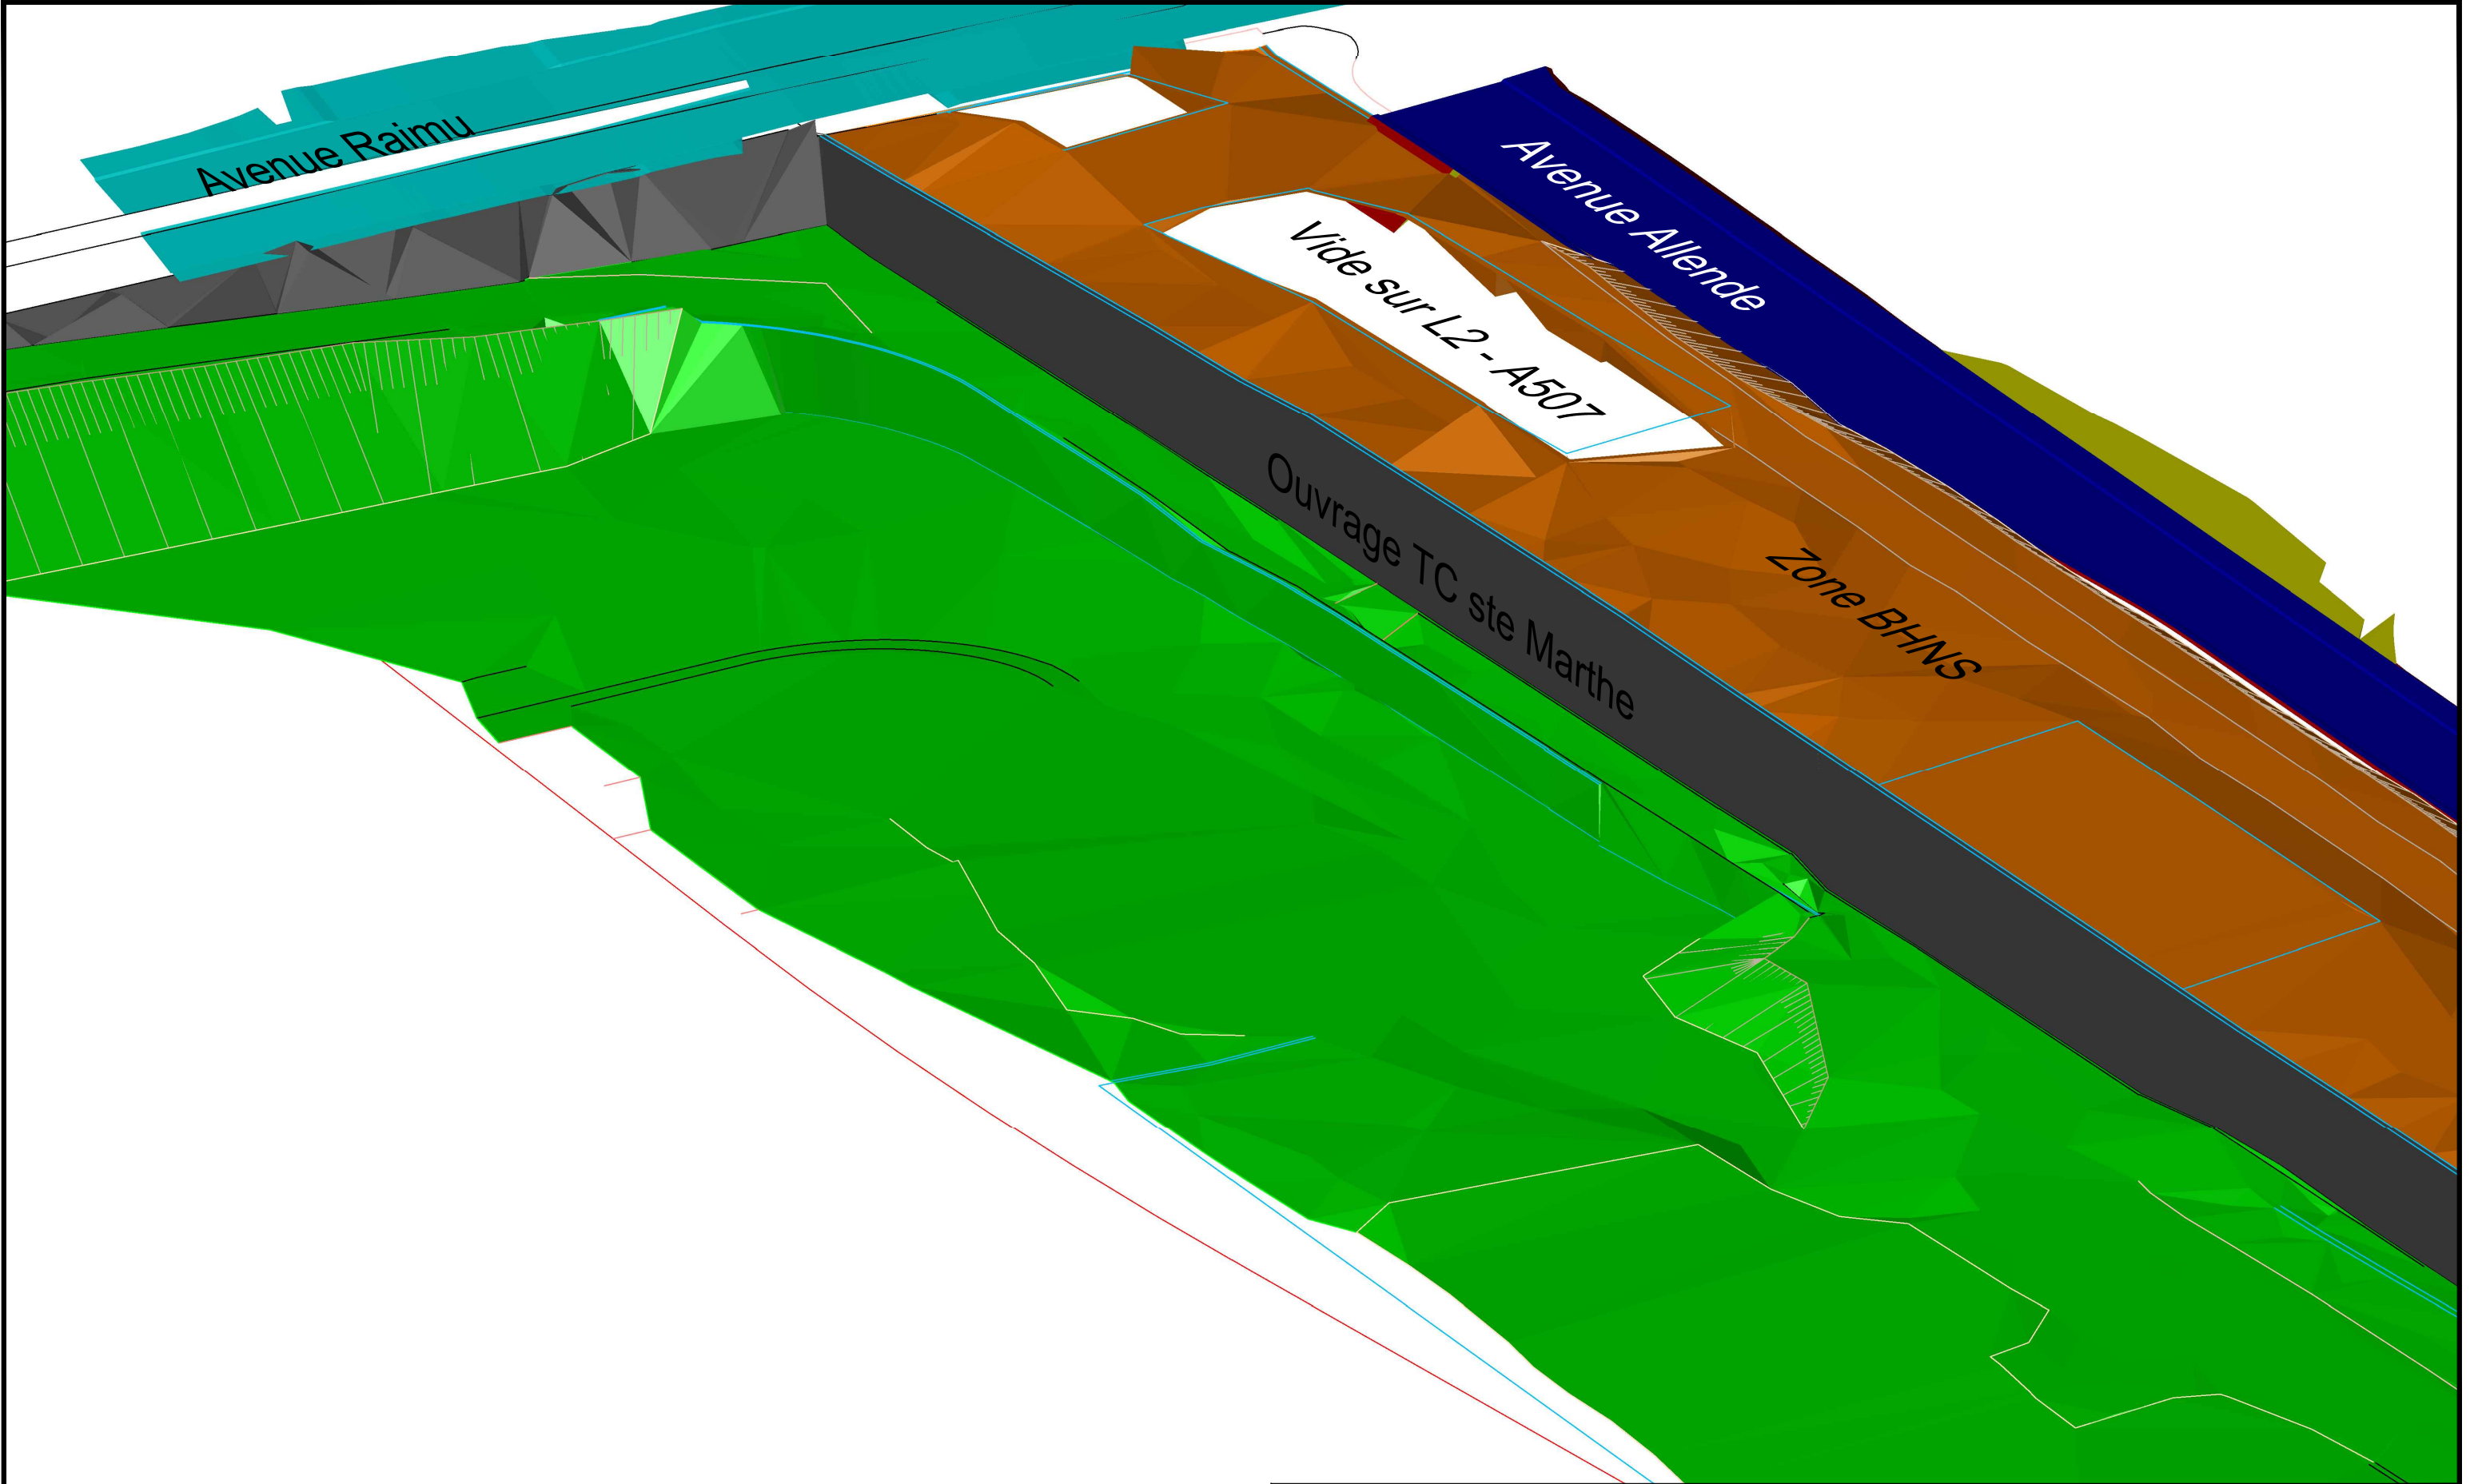

AUTOROUTE A507 - L2 Marseille					L2 A507 - Plaine des Loisirs Busserine					
Nom du document					Plan de nivellement					
2020-11-10 - Nivellement Plaine des Loisirs Busserine.dwg					Avant Travaux - 14/04/2020 (1/500)					
Format	Page	Elaboré	Vérifié	Approuvé	Zone	Activité	Type	Numéro	Indice	Etat
A3	03/08	OPE	CPA	VJA	TMA---	TE	PNI	33512	C	REC













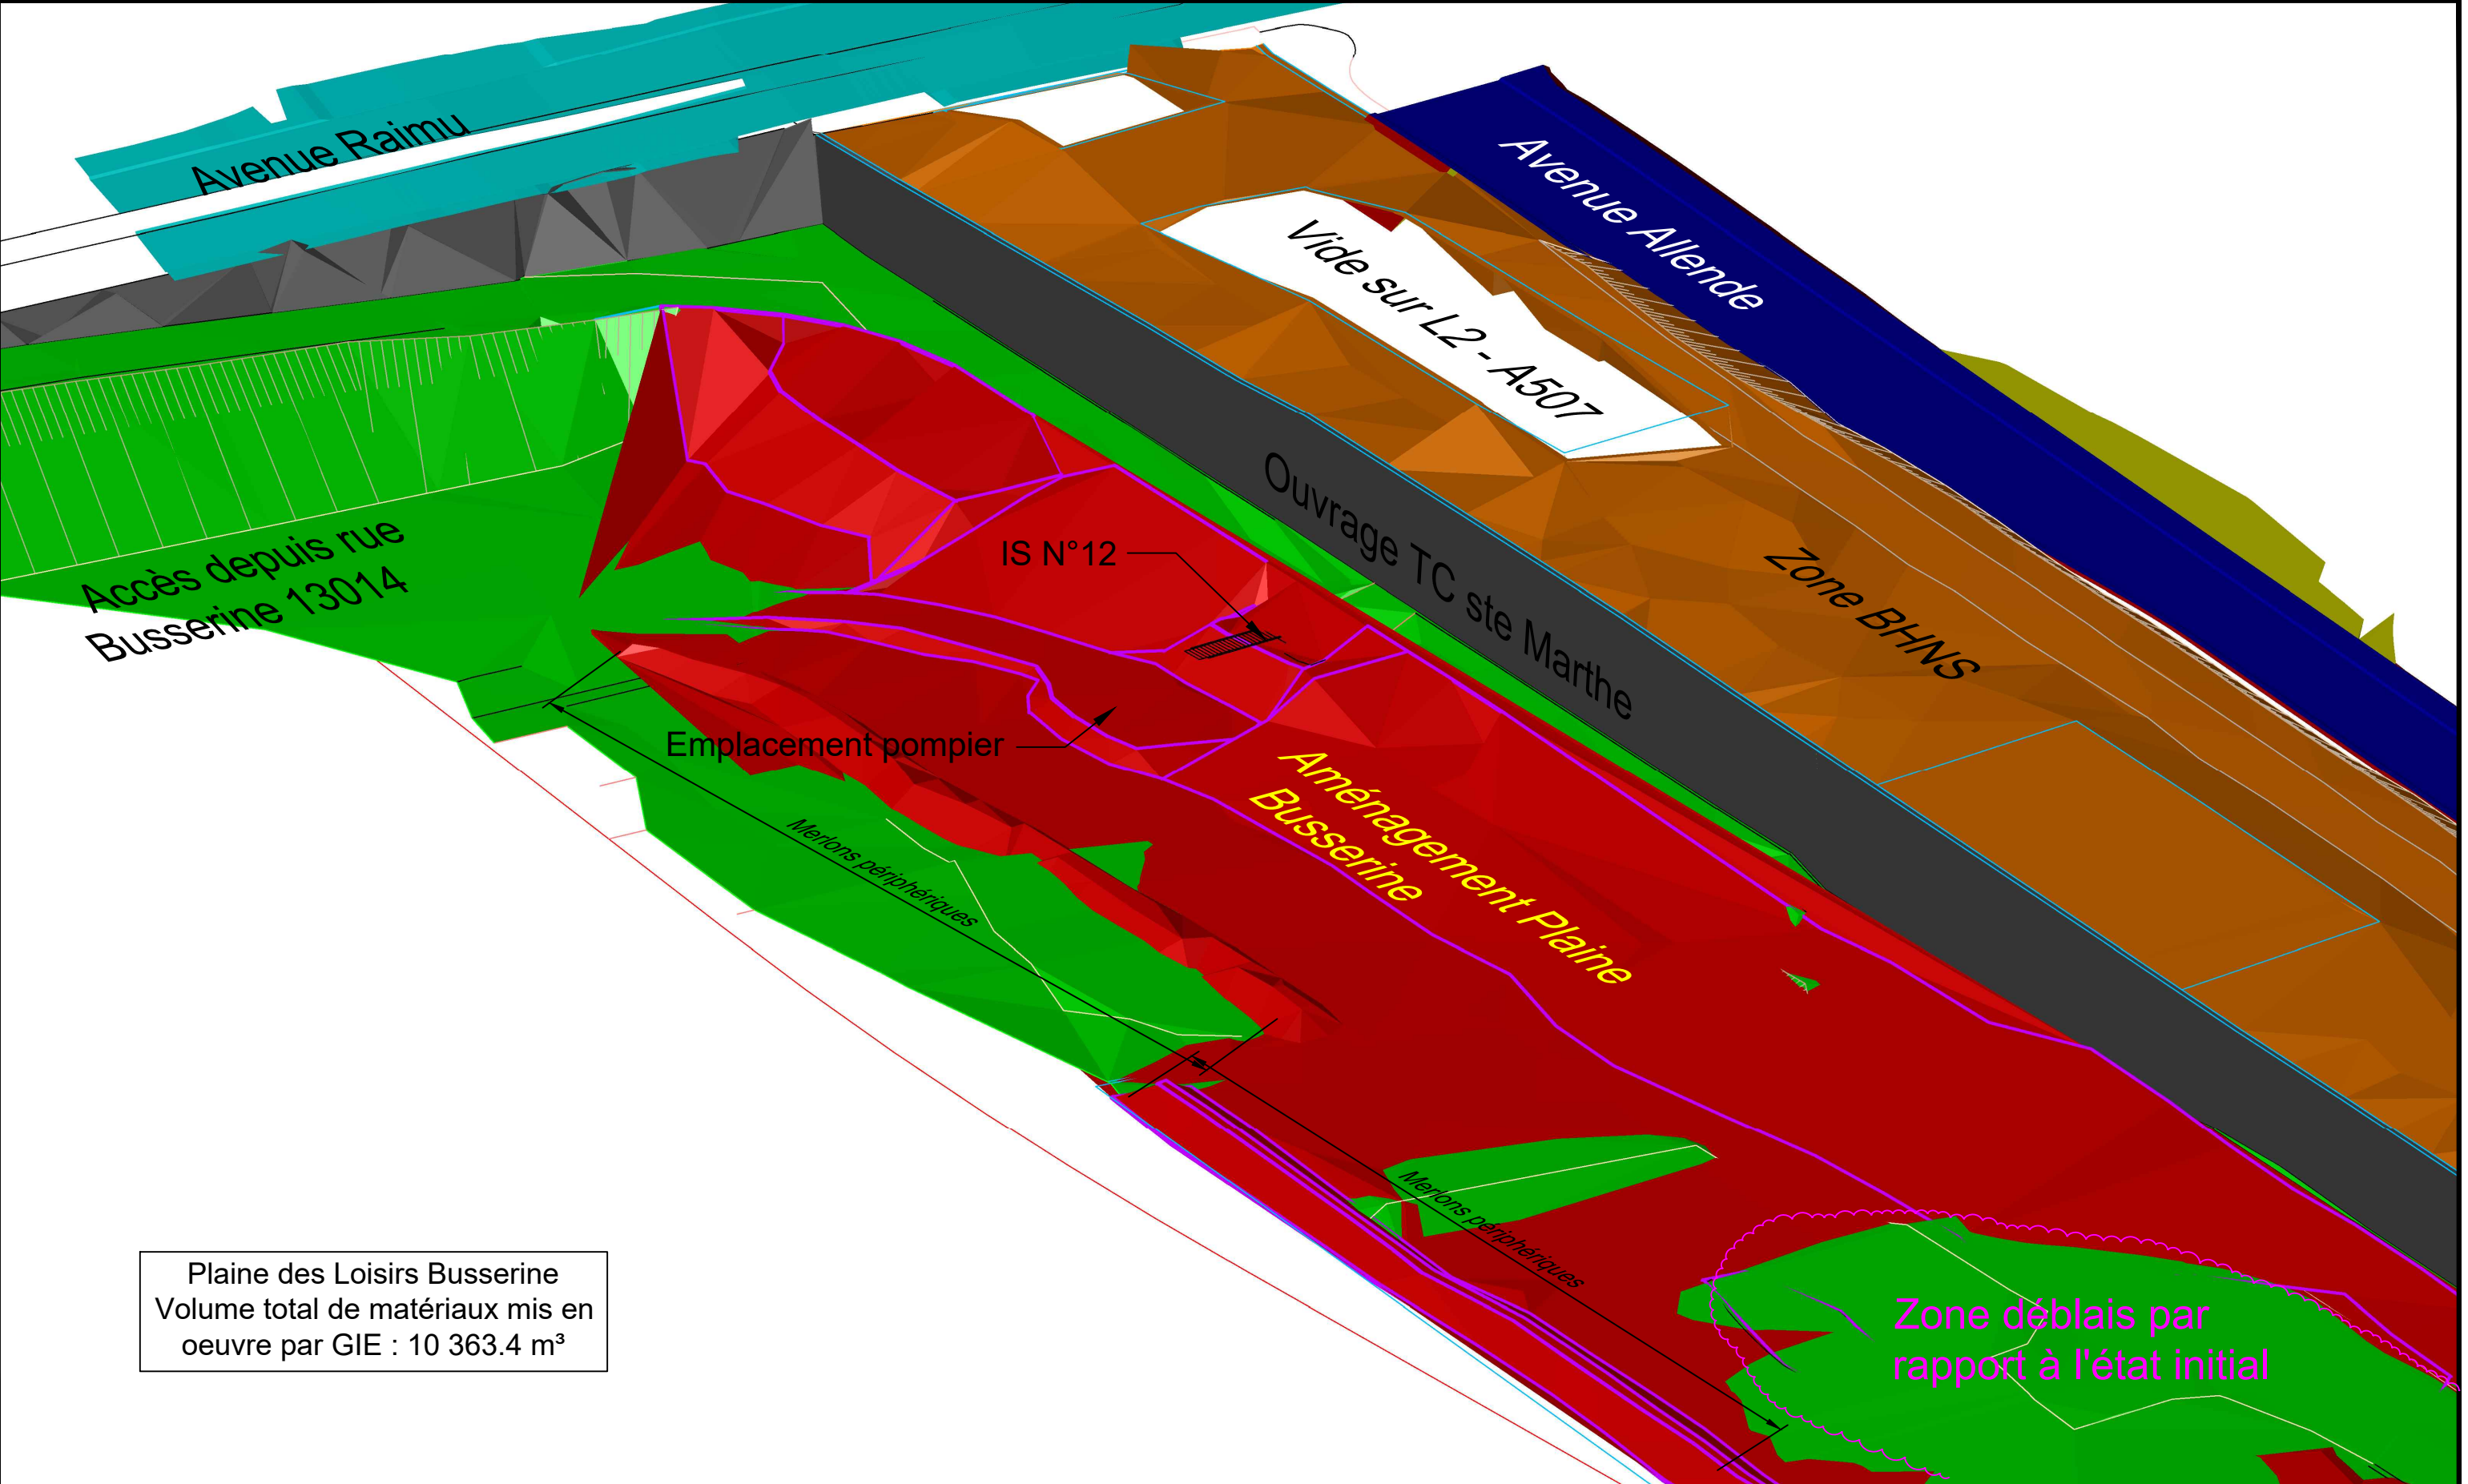


Plaine des Loisirs Busserine  
Volume total de matériaux mis en  
oeuvre par GIE : 10 363.4 m<sup>3</sup>

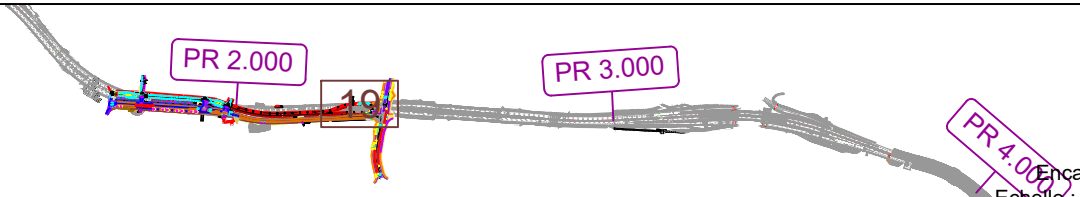

AUTOROUTE A507 - L2 Marseille					L2 A507 - Plaine des Loisirs Busserine					
Nom du document					Plan de nivellement					
2020-11-10 - Nivellement Plaine des Loisirs Busserine.dwg					AprèsTravaux - 04/11/2020 (1/500)					
Format	Page	Elaboré	Vérifié	Approuvé	Zone	Activité	Type	Numéro	Indice	Etat
A3	06/08	OPE	CPA	VJA	TMA---	TE	PNI	33512	C	REC



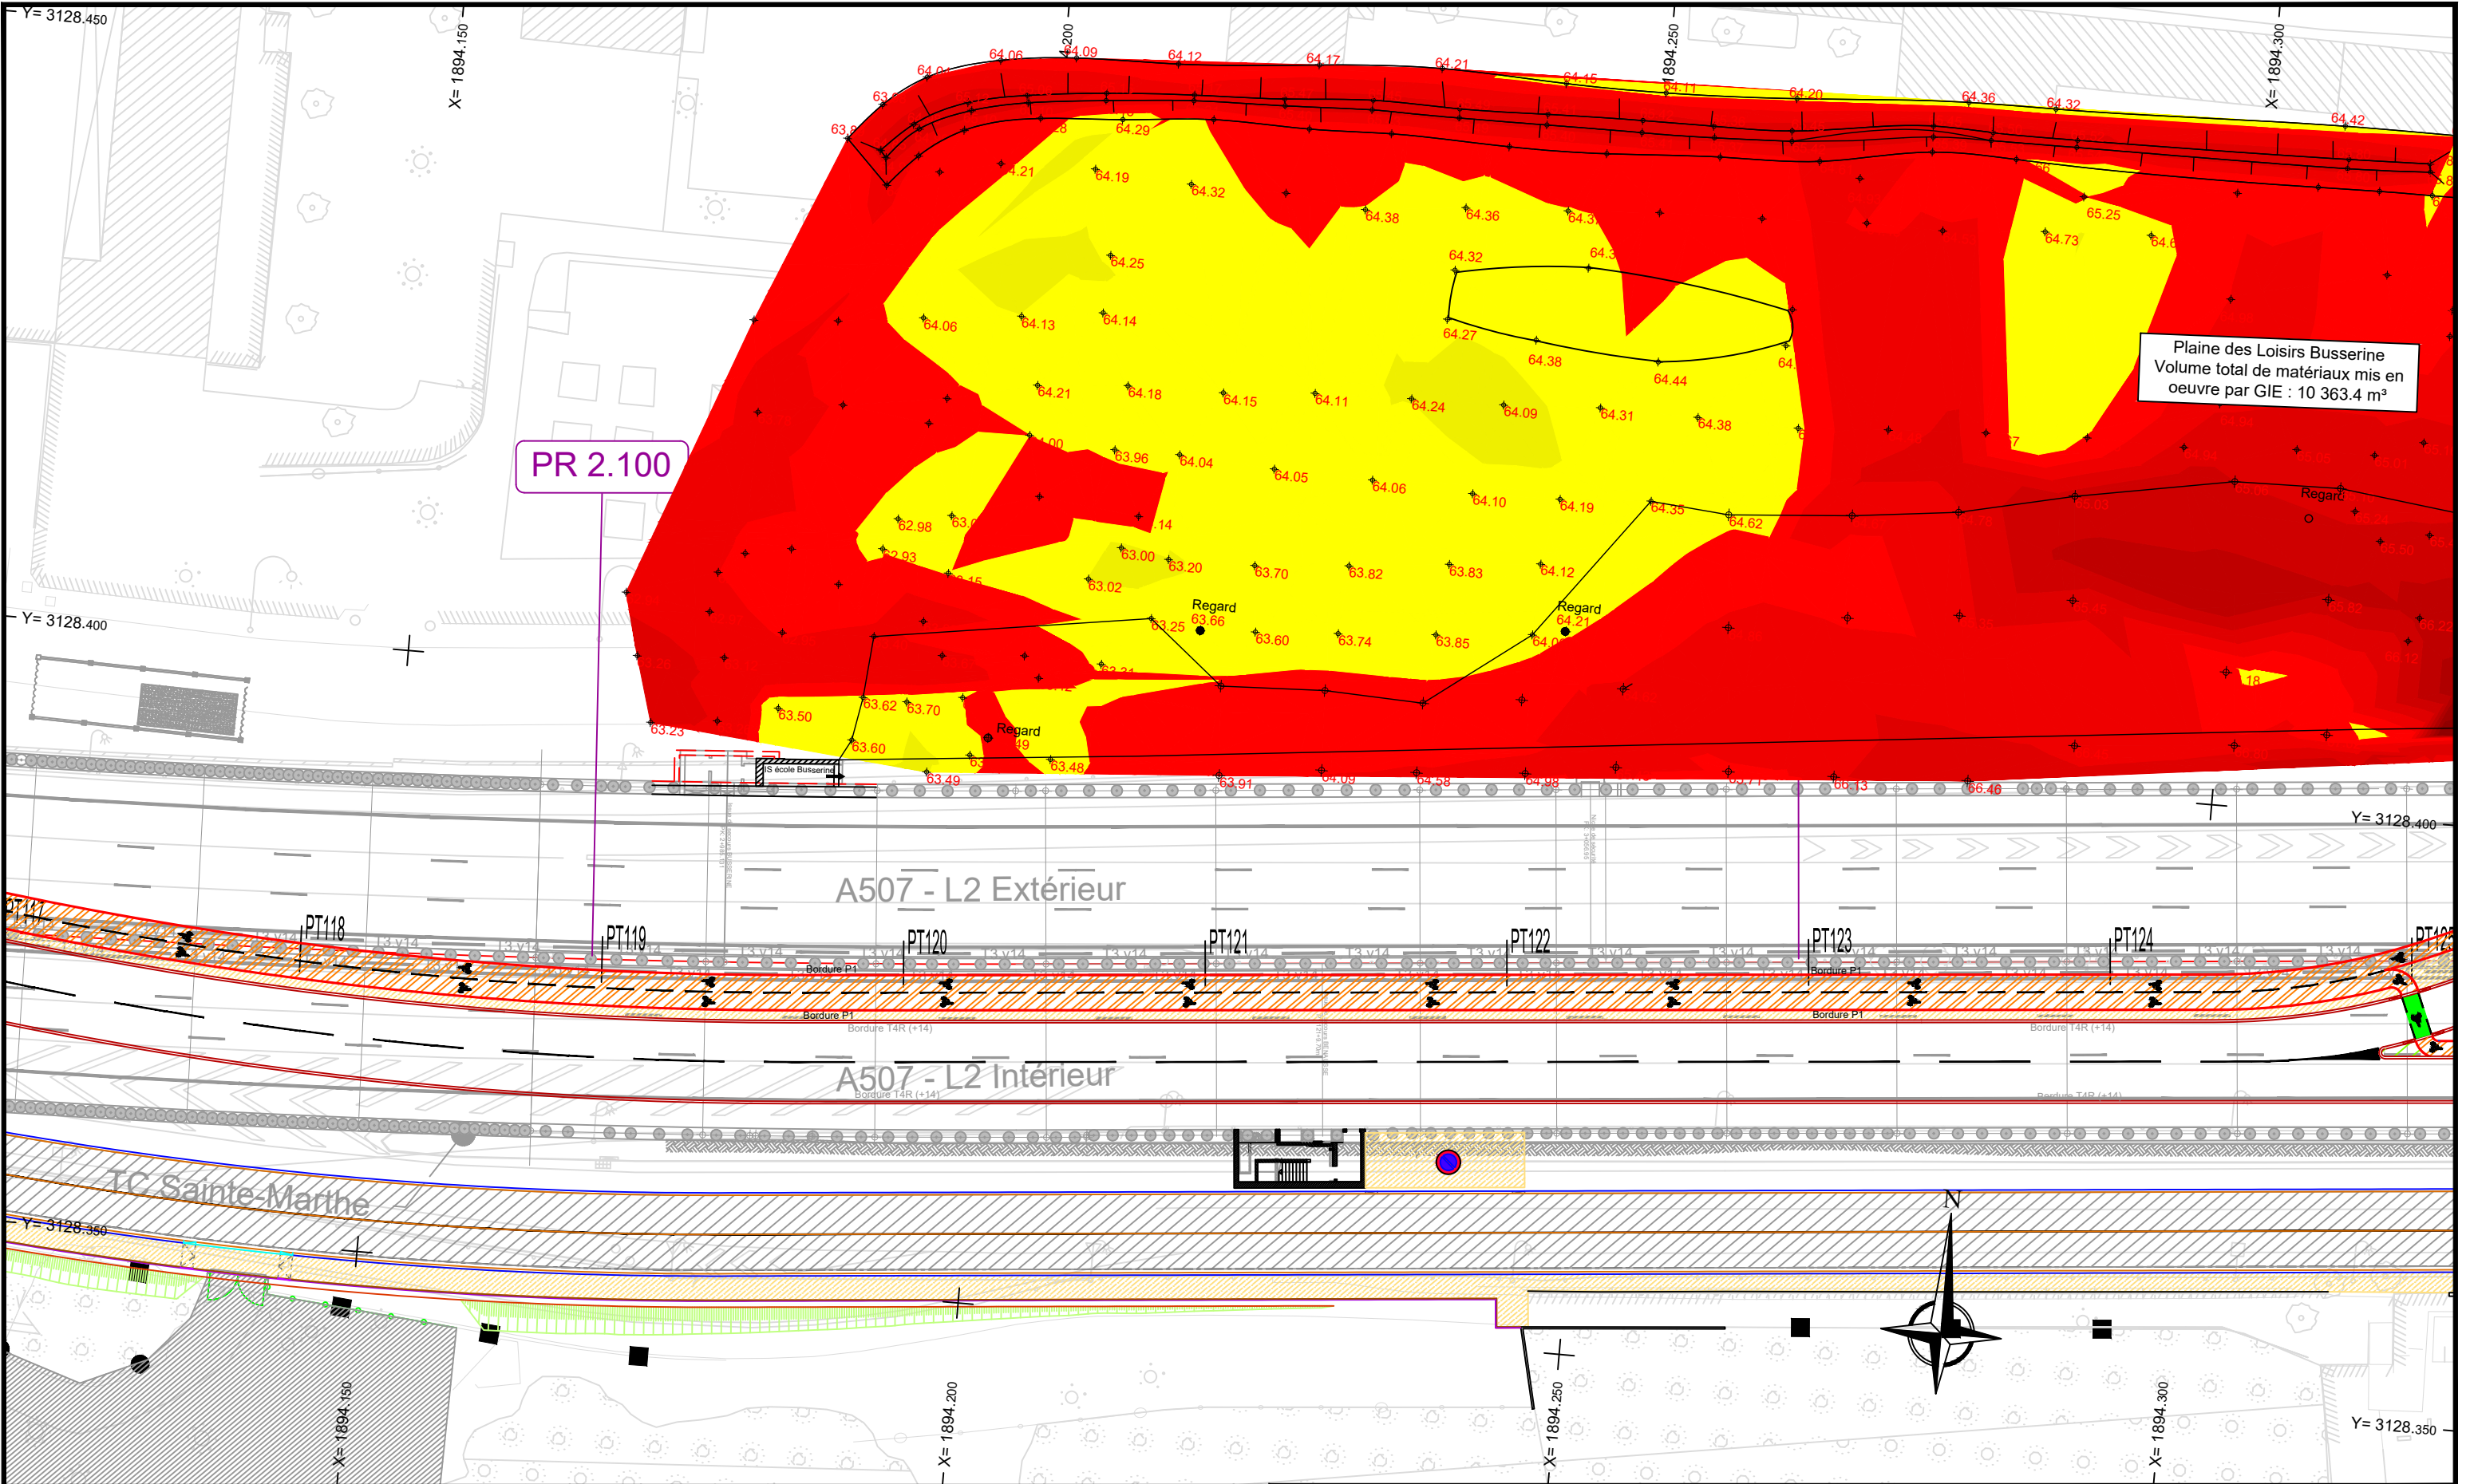

Plaine des Loisirs Busserine  
Volume total de matériaux mis en  
oeuvre par GIE : 10 363.4 m³

PR 2.100

A507 - L2 Extérieur

A507 - L2 Intérieur

TC Sainte-Marthe

### AUTOROUTE A507 - L2 Marseille

Nom du document  
2020-11-10 - Nivellement Plaine des Loisirs Busserine.dwg

Format	Page	Elaboré	Vérifié	Approuvé
A3	07/08	OPE	CPA	VJA

### L2 A507 - Plaine des Loisirs Busserine Plan de nivellement Zone Déblai / Remblai (1/500)

Zone	Activité	Type	Numéro	Indice	Etat
TMA---	TE	PNI	33512	C	REC

PR 2.000

PR 3.000

Encartage A3  
Echelle : 1/20 000



